5/1.8.1 НАСЛОВНА СТРАНА

5. ПРОЈЕКАТ ТЕЛЕКОМУНИКАЦИОНИХ И СИГНАЛНИХ ИНСТАЛАЦИЈА

Инвеститор:	„Инфраструктура Железнице Србије“ а.д. Немањина 6/4, Београд
Наручилац:	Конзорцијум фирми: China Railway International Corporation Ltd. (CRIC) & China Communication Construction Company Ltd. (CCCC)
Објекат:	Пруга Београд - Суботица државна граница (Келебија), ДЕОНИЦА ПРУГЕ НОВИ САД - СУБОТИЦА - ДРЖАВНА ГРАНИЦА (КЕЛЕБИЈА), у Новом Саду, Кисачу, Степановићеву, Змајеву, Врбасу, Ловћенцу, Малом Иђошу, Бачкој Тополи, Жеднику, Наумовићеву и Суботици, К.О. Нови Сад I, К.О. Нови Сад IV, К.О. Кисач, К.О. Руменка, К.О. Степановићево, К.О. Ченеј, К.О. Бачко Добро Поље, К.О. Врбас, К.О. Врбас - град, К.О. Змајево, К.О. Куцура, К.О. Ловћенац, К.О. Мали Иђош, К.О. Фекетић, К.О. Бачка Топола, К.О. Бачка Топола - Град, К.О. Мали Београд, К.О. Биково, К.О. Доњи Град, К.О. Жедник, К.О. Нови Град, К.О. Палић, К.О. Стари Град, на катастарским парцелама према списку приложеном у Главној свесци 8. Сигнално - сигурносна и телекомуникациона опрема са припадајућим објектима на деоници Нови Сад - Суботица - државна граница
Врста техничке документације:	**ПИО -** Пројекат изведеног објекта
Назив и ознака дела пројекта:	**ПРОЈЕКАТ ТЕЛЕКОМУНИКАЦИОНИХ И СИГНАЛНИХ ИНСТАЛАЦИЈА** **5/1.8 ОСИГУРАЊЕ МЕЂУСТАНИЧНОГ РАСТОЈАЊА КИСАЧ - СТЕПАНОВИЋЕВО**
За грађење / извођење радова:	Нова градња
Пројектант:	ИНСТИТУТ МИХАЈЛО ПУПИН ДОО БЕОГРАД, Волгина 15, 11060 Београд 351-02-03298/2020-09
Одговорно лице пројектанта:	Помоћник директора за финансије и сарадњу са привредом Жељко Стојковић, дипл.инж.ел.
Потпис:	Željko Stojković Digitally signed by Željko Stojković Date: 2024.09.23 17:12:07 +02'00'
Одговорни пројектант:	Ђорђе Максимовић, дипл.инж.ел. Лиценца број: 353 P422 17
Потпис:	Đorđe Maksimović Digitally signed by Đorđe Maksimović DN: C=RS, OID.2.5.4.97=VATRS-100008310, OID.2.5.4.97=MB:RS-07014694, O=INSTITUT MIHAJLO PUPIN d.o.o. Beograd, SERIALNUMBER=PNORS-0406984790011, SERIALNUMBER=CA:RS-69681, SN=Maksimović, G=Đorđe, CN=Đorđe Maksimović Reason: I am the author of this document Location: Belgrade Date: 2024-09-23 15:01:04
Број дела пројекта:	TS.700.255-5/1.8
Место и датум:	Београд, септембар 2024.

5/1.8.2. САДРЖАЈ ПРОЈЕКТА ОСИГУРАЊЕ МЕЂУСТАНИЧНОГ РАСТОЈАЊА КИСАЧ - СТЕПАНОВИЋЕВО

5/1.8.1.	Насловна страна
5/1.8.2.	Садржај
5/1.8.3.	Решење о одређивању одговорног пројектанта
5/1.8.4.	Изјава одговорног пројектанта
5/1.8.5.	Текстуална документација
5/1.8.5.1.	Табела измена
5/1.8.5.2.	Технички опис - опис измена
5/1.8.5.3.	Изведено стање
5/1.8.6.	Нумеричка документација
5/1.8.7.	Графичка документација
5/1.8.8.	Прилози

5/1.8.3. РЕШЕЊЕ О ИМЕНОВАЊУ ОДГОВОРНОГ ПРОЈЕКТАНТА

На основу члана 128. Закона о планирању и изградњи („Службени гласник РС”, бр. 72/09, 81/09 – исправка, 64/10 – УС, 24/11, 121/12, 42/13 – УС, 50/13 – УС, 98/13 – УС, 132/14, 145/14, 83/18, 31/19, 37/19 – др. закон, 9/20, 52/21 и 62/23) и одредби Правилника о садржини, начину и поступку израде и начину вршења контроле техничке документације према класи и намени објеката, као:

О Д Г О В О Р Н И П Р О Ј Е К Т А Н Т

за израду **ПРОЈЕКТА ТЕЛЕКОМУНИКАЦИОНИХ И СИГНАЛНИХ ИНСТАЛАЦИЈА 5/1.8 Осигурање међустаничног растојања Кисач - Степановићево**, који је део ПИО - Пројекат изведеног објекта (ПИО) за деоницу пруге Нови Сад – Суботица – државна граница (Келебија), на катастарским парцелама према списку приложеном у Главној свесци, одређује се:

Ђорђе Максимовић, дипл.инж.ел. _____ 353 P422 17

Пројектант:	ИНСТИТУТ МИХАЈЛО ПУПИН ДОО БЕОГРАД, Волгина 15, 11060 Београд
Одговорно лице/заступник:	Помоћник директора за финансије и сарадњу са привредом Жељко Стојковић, дипл.инж.ел.
Потпис:	
Број техничке документације:	TS.700.255-5/1.8
Место и датум:	Београд, септембар 2024.год.

5/1.8.4. ИЗЈАВА ОДГОВОРНОГ ПРОЈЕКТАНТА ПРОЈЕКТА

Одговорни пројектант **ПРОЈЕКАТ ТЕЛЕКОМУНИКАЦИОНИХ И СИГНАЛНИХ ИНСТАЛАЦИЈА 5/1.8 Осигурање међустаничног растојања Кисач - Степановићево,** који је део ПИО - Пројекат изведеног објекта (ПИО) за деоницу пруге Нови Сад – Суботица – државна граница (Келебија), на катастарским парцелама према списку приложеном у Главној свесци:

Ђорђе Максимовић, дипл.инж.ел.

И З Ј А В Љ У Ј Е М

1. да измене у пројекту нису у супротности са локацијским условима:

-бр. ROP-MSGI-7141-LOC-1/2020, Заводни број: 350-02-00109/2020-14 од 08.05.2020,

-бр. ROP-MSGI-931-LOCA-3/2020, Заводни број: 350-02-00192/2020-14 од 29.05.2020;

-бр. ROP-MSGI-28188-LOCAH-6/2021, Заводни број: 350-02-01883/2021-07 од 30.09.2021. год.

и грађевинском дозволом

-бр. ROP-MSGI-27315-CPI-2/2021, Заводни број: 351-02-03590/2021-07 од 26.10.2021.год., односно да не представљају измене у смислу члана 142. став 2. Закона које изискују измену грађевинске дозволе;

2. да је пројекат израђен у складу са Законом о планирању и изградњи, прописима, стандардима и нормативима из области изградње објеката и правилима струке;

3. да је пројекат израђен у свему у складу са начинима за обезбеђење испуњења основних захтева за објекат прописаних елаборатима и студијама.

4. да је пројекат у складу са изменама добијеним од стручног Надзора и Извођача радова

Одговорни пројектант:	Ђорђе Максимовић, дипл.инж.ел.
Број лиценце:	353 P422 17
Потпис:	
Број техничке документације:	TS.700.255-5/1.8
Место и датум:	Београд, септембар 2024.год.

5/1.8.5. ТЕКСТУАЛНА ДОКУМЕНТАЦИЈА

5/1.8.5.1. ТАБЕЛА ИЗМЕНА

	5/1.8 Осигурање међустаничног растојања Кисач - Степановићево				
Свеска ПЗИ	Свеска ПИО	Број измене	Назив измене	Опис Измене	Прилог / цртеж / допис
5/1.8	5/1.8	5/1.8-И1	Детаљно техничко решење које није дато у ПЗИ пројекту	Детаљна разрада техничког решења у смислу документовања специфичног начина повезивања опреме електронске поставнице, са свим потребним детаљима о ожичењу, начињу повезивања, специфичним називним карактеристикама неопходним за потребе будућег коришћења и одржавање сигнално-сигурносних уређаја на међустаничном растојању Кисач - Степановићево.	Детаљи примењеног техничког решења, којих нема у ПЗИ, дати су у новим цртежима: TS.700.255-5/1.8-C02, TS.700.255-5/1.8-C03, TS.700.255-5/1.8-C04 и TS.700.255-5/1.8-C05.

Табела број 1: Преглед измена у односу на Пројекат за извођење.

5/1.8.5.2. ТЕХНИЧКИ ОПИС - ОПИС ИЗМЕНА

У оквиру извођења радова на пројекту реконструкције, модернизације и изградње двоколосечне пруге Београд - Будимпешта, деоница Нови Сад - Суботица, радови на осигурању међустаничног растојања Кисач - Степановићево сигнално-сигурносним уређајима, вршени су на основу Пројекта за извођење, ознака дела пројекта 5/1.8 Осигурање међустаничног растојања Кисач - Степановићево, који је израдио China Railway Design Corporation Serbia Ogranak Beograd из Београда, број дела пројекта 2021-001-ЕЛЕ-5/1.8.

5/1.8.5.2.1 Измена 5/1.8-И1 Детаљно техничко решење које није дато у ПЗИ пројекту

Након одабира конкретног произвођача и типа опрема за сваки појединачни тип опреме која се уграђује, у складу са ПЗИ пројектом, извођач радова извршио је детаљну разраду техничког решења у односу на детаље дате кроз ПЗИ пројекат. У овом детаљном техничком решењу извршена је разрада техничког решења из ПЗИ пројекта у смислу документовања специфичног начина повезивања удаљене централизоване опреме електронске поставнице за контролу и управљање сигналима, бализама и бројачима осовина на међустаничном растојању, са свим потребним детаљима о ожичењу, начињу повезивања и специфичним називним карактеристикама неопходним за потребе будућег коришћења и одржавање сигнално-сигурносних уређаја на међустаничном растојању Кисач - Степановићево.

Детаљи примењеног техничког решења, којих нема у ПЗИ, дати су у новим цртежима:

TS.700.255-5/1.8-C02, TS.700.255-5/1.8-C03, TS.700.255-5/1.8-C04 и TS.700.255-5/1.8-C05.

5/1.8.5.3. ИЗВЕДЕНО СТАЊЕ

5/1.8.5.3.1. ПРЕДМЕТ ПРОЈЕКТА

Овим пројектом изведеног објекта обрађен је начин осигурања међустаничног растојања Кисач - Степановићево на прузи број 105 (Београд Центар) - Стара Пазова - Нови Сад - Суботица - државна граница - (Kelebia), за саобраћај возова на двоколосечној прузи у режиму обостраног саобраћаја у просторним одсецима.

Овај Пројекат изведеног објекта је израђен за потребе прибављања употребне дозволе, коришћења и одржавања објекта, у текстуалној документацији, поред података из члана 29. Правилника о садржини, начину и поступку израде и начину вршења контроле техничке документације према класи и намени објеката садржи и техничке описе са додатним подацима у односу на оне који су већ дефинисани пројектом за грађевинску дозволу и пројектом за извођење, а који се односе на: инсталације и уграђену опрему, описе места и специфичне начине њихове уградње и повезивања у јединствену целину.

Пројекат изведеног објекта, 5/1.8 Осигурање међустаничног растојања Кисач - Степановићево урађен је на основу следећих докумената:

- Закон о планирању и изградњи („Сл. гласник РС“, бр.72/09, 81/09-испр., 64/10 - одлука УС, 24/11, 121/12, 42/13 - одлука УС, 50/13 - одлука УС, 98/13 - одлука УС, 132/14, 145/14, 83/18, 31/19, 37/19- др. Закон, 9/20, 52/21 и 62/23;
- Правилник о садржини, начину и поступку израде и начину вршења контроле техничке документације према класи и намени објеката („Сл. гласник РС“ бр. 96/2023);
- ПЗИ Пројекат за извођење, ознака дела пројекта 5/1.8 Осигурање међустаничног растојања Кисач - Степановићево, који је израдио China Railway Design Corporation Serbia Ogranak Beograd из Београда, број дела пројекта 2021-001-ЕЛЕ-5/1.8.
- Грађевински дневници вођени од стране извођача радова;
- Техничка документација произвођача појединачне врсте опреме.

5/1.8.5.3.2. ЗНАЧЕЊЕ КОРИШЋЕНИХ СКРАЋЕНИЦА

У наредној табели дат је преглед скраћеница које су коришћене у овој свесци пројекта.

Енглески акроним	Значење скраћенице на енглеском језику	Српски акроним	Значење скраћенице на српском језику
CTC	Centralized Traffic Control	ТК	Телекоманда саобраћаја
ACC	Axle counter Control Cabinet	АСС	Удаљени ормар са опремом бројача осовина
OCC	Object Controller Cabinet	ОСС	Удаљени ормар са објект контролерима
RBC	Radio Block Center	RBC	Радио блок центар
FEC	Field Equipment Controllers	-	Контролер спољашње опреме
TSRS	Temporary Speed Restriction Server	-	Сервер за привремено ограничење брзине
CBI	Computer Based Interlocking system	ESSU	Електронски Сигнално-Сигурносни уређај
MMI	Man-Machine Interface	MMI	Човек-машина интерфејс
OTE	Optical Transmission Equipment	-	Опрема за оптички пренос
ETCS	European Train Control System	-	Европски систем за вођење возова
ODF	Optical Distribution Frame	-	Оптички раздели рам
CDF	Cable Distribution Frame	ЗКР	Завршни Кабловски Рам
PLC	Programmable Logic Controller	PLC	Програмабилни логички контролер
EEU	Electronic Execution Unit	-	Elektronska izvršna jedinica (kartica)
ASU	AC Signal Unit	-	Сигнална АС јединица
APU	AC Point Unit	-	Скретничка АС јединица
GIU	General Input Unit	-	Општа улазна јединица
GOU	General Output Unit	-	Општа излазна јединица
MT	Maintenance Machine	-	Радна станица службе одржавања
CPU	Central Processing Unit	-	Централна процесорска јединица
CIL	Computer Locking Layer	-	Рачунарски слој сигналне логике
AxC	Axle Counter	Б.О.	Бројач осовина

Табела број 2: Преглед коришћених скраћеница и њихово значење.

5/1.8.5.3.3. ТЕХНИЧКИ ИЗВЕШТАЈ

Међустанично растојање Кисач - Степановићево је деоница двоколосечне пруге Нови Сад - Суботица - државна граница), са максималном допуштеном брзином возова до Vmax = 200 *km/h* за возове који су опремљени европским системом контроле возова (ETCS L2), односно Vmax = 160 *km/h* за возове који користе визуелну сигнализацију.

На међустаничном растојању Кисач - Степановићево оба колосека су подељена на по три просторна одсека, чија се слободност од стране железничких возила контролише системом бројача осовина. По сваком колосеку саобраћај возова се одвија у режиму аутоматског пружног блока. Опрема аутоматског пружног блока представља централизовану опрему, чији су централни логички делови саставни делови електронских поставница у станицама Кисач и Степановићево, док се контрола и управљање спољашњом опремом обавља преко посебних удаљених сигналних контролерских ормара SCC (Signalling Control Cabinet) и контролерских ормана бројача осовина ACC (Axle counter Control Cabinet).

Пружни контролерски ормари су повезани са станицама Кисач и Степановићево преко локалних оптичких каблова типа A-DQ(ZN)B2Y 1×12, положеним кроз две одвојене трасе у бетонским каналетама са леве и десне стране пруге, чиме је формирана кружна петља. Напајање ових ормара је такође изведено у виду кружних петљи са напојних уређаја у станицама Кисач и Степановићево, преко напојних каблова типа XP41 пресека до 16 mm^2. Од сваког ормана за смештај дистрибуиране сигналне опреме положени су бакарни локални сигнални каблови према осталој сигналној опреми у близини ормана (до сигнала, понављача предсигналисања, пружне бализе или до бројача осовина). Детаљна спецификација положених каблова и начин повезивања опреме дата је у графичком делу документације.

Пројекат изведеног објекта 5/1.8 Осигурање међустаничног растојања Кисач - Степановићево садржи потребне податке о уграђеним сигнално сигурносним уређајима, у смислу њихове микро-локације, начина уградње, начина повезивања у јединствену функционалну целину, конфигурације појединачних делова опреме као и осталих детаља неопходних за будуће коришћење и одржавање објекта. Општи технички описи уграђене сигнално-сигурносне опреме дати су у свесци 5/1.1. ОПШТА СВЕСКА ПРОЈЕКТА ОСИГУРАЊА, број техничке документације IS.700.255-5/1.1.

У наставку је дат преглед опреме која је у оквиру радова на модернизацији пруге Београд - Суботица - државна граница (Келебија), на деоници пруге Нови Сад - Суботица уграђена на међустаничном растојању Кисач - Степановићево.

5/1.8.5.3.4. ПРУЖНА ОПРЕМА ЦЕНТРАЛИЗОВАНОГ АПБ-А

На границама просторних одсека, у непосредној близини просторних сигнала (или понављача предсигналисања) се уграђени ормари SCC и ACC који садрже одговарајући број контролера за непосредно управљање сигналима или показивачима, интерфејсне модуле за повезивање пружних магнета система аутостопа I-60, модуле комуникационог интерфејса за комуникацију са технолошким рачунарима у станицама Кисач односно Степановићево (SCC ормари), као и контролере сензора бројача осовина (ACC ормари). У овим орманима уграђена је и напојна јединица која обезбеђује све потребне напоне за сву опрему повезану на тај орман.

Станични део уређаја представља електронска поставница допуњена и проширена у хардверском и софтверском слоју тако да се могу остварити захтеване функције централизованог АПБ-а: контрола и управљање просторним сигналима, контрола и управљање уређајима који дају информације о стању заузетости просторних одсека, те контрола, управљање и визуализација свих информација на радној станици отправника возова у станици.

Преко магистралних оптичких каблова ОК1 и ОК2, електронске поставнице у станицама Кисач и Степановићево размењују потребне податке о пружној опреми као и команде за управљање централизованом опремом АПБ-а.

Контролерски ормари ACC и SCC, као и станична опрема АПБ-а су интегрални делови електронских поставница у станицама Кисач и Степановићево, типа DS6-60, произвођача China Railway Signal & Communication (CRSC) Co. Ltd из Народне републике Кине.

На међустаничном растојању Кисач и Степановићево уграђена су два контролерска ормара бројача осовина. Први контролерски ормар бројача осовина ACC1 који управља са два бројача осовина у смислу управљачке логике и централизованог хардвера пружног дела уређаја АПБ-а чине саставни део електронске поставнице станице Кисач, док контролерски ормар бројача осовина ACC2 који управља са два бројача осовина у смислу управљачке логике и централизованог хардвера чине саставни део електронске поставнице станице Степановићево. Преко ових контролерских ормара се контролишу следећи сензори бројачи осовина:

- ормар ACC1: B.O.I1D на десном колосеку и B.O.I1L на левом колосеку;
- ормар ACC2: B.O.I2D на десном колосеку и B.O.I2L на левом колосеку.

На међустаничном растојању Кисач - Степановићево уграђена су два сигнална контролерска ормара. Први сигнални контролерски ормара SCC1 који управља са четири просторна сигнала у смислу управљачке логике и централизованог хардвера пружног дела уређаја АПБ-а чини саставни део електронске поставнице станице Кисач, док сигнални контролерски ормар SCC2 који управља са четири просторна сигнала у смислу управљачке логике и централизованог хардвера чине саставни део електронске поставнице станице Степановићево. Преко ових контролерских ормара се контролишу следећи сигнали и пружне бализе тих сигнала:

- ормар SCC1: I22, I12, I21 и I11;
- ормар SCC2: I42, I32, I41 и I31.

5/1.8.5.3.5. ЛОКАЛНА КАБЛОВСКА МРЕЖА

За повезивање спољашње опреме користе се стандардни сигнални каблови:

- каблови типа A-2Y2YV 7×1×0.9 са повезивање сигналних светиљки;
- каблови типа A-2Y2YB2Y n×4×0.9 за управљање и контролу стања управљачких релеа за систем пружних ауто-стоп уређаја Indusi I-60;
- каблови типа A-02YSTF(L)2YB2Y 1×4×0.8 и A-2YTF2Y(L)2Y 1×4×0.75mm^2 за повезивање пружних бализа система I-60 и
- каблови типа A-2Y(L)2YB2Y 1×4×0.9 за повезивање сензора бројача осовина.

5/1.8.5.3.6. ПРОСТОРНИ СИГНАЛИ

За давање сигналних знакова уграђени су светлосни сигнали са сигналним светиљкама у LED технологији произвођача China Railway Signal & Communication (CRSC) Co. Ltd из Народне републике Кине. На међустаничном растојању Кисач - Степановићево уграђени су следећи просторни сигнал и понављачи предсигналисања:

За вожње возова из смера Новог Сада ка Суботици, по редовном (десном) колосеку:

- просторни сигнал I12 у *km* 93+025 D, са десне стране пруге, на типском темељу S51 на 2,8m од осе десног колосека, са црвено-белом плочом уочљивости,
- просторни сигнал I32 у *km* 94+525 D, са десне стране пруге, на типском темељу S51 на 2,6m од осе десног колосека, са црвено-белом плочом уочљивости.

За вожње возова из смера Новог Сада ка Суботици, по суседном (левом) колосеку:

- просторни сигнал I22 у *km* 93+025 D, са леве стране пруге, на типском темељу S51 на 2,6m од осе левог колосека, са црвено-белом плочом уочљивости,
- просторни сигнал I42 у *km* 94+525 D, са леве стране пруге, на типском темељу S51 на 2,6m од осе левог колосека, са црвено-белом плочом уочљивости.

За вожње возова из смера Суботице ка Новом Саду, по редовном (левом) колосеку:

- просторни сигнал I41 у *km* 94+625 D, са леве стране пруге, на типском темељу S51 на 2,6m од осе левог колосека, са црвено-белом плочом уочљивости,
- просторни сигнал I21 у *km* 93+125 D, са леве стране пруге, на типском темељу S51 на 2,6m од осе левог колосека, са црвено-белом плочом уочљивости.

За вожње возова из смера Суботице ка Новом Саду, по суседном (десном) колосеку:

- просторни сигнал I31 у *km* 94+625 D, са десне стране пруге, на типском темељу S51 на 2,6m од осе десног колосека, са црвено-белом плочом уочљивости,
- просторни сигнал I11 у *km* 93+125 D, са десне стране пруге, на типском темељу S51 на 2,6m од осе десног колосека, са црвено-белом плочом уочљивости.

Сви просторни сигнали на међустаничном растојању Кисач - Степановићево су опремљени пружним ауто-стоп уређаја система Indusi I-60,односно пружним бализама 1000/2000 Hz. Произвођач пружних бализа је Галеб ФСУ из Београда.

5/1.8.5.3.7. СПОЉАШЊА ОПРЕМА ЗА ETCS НИВО 2

У књизи 5/2 (Пројекат опремања пруге европским системом за контролу возова /ETCS L2/ су дефинисана места уградње бализних група фиксних бализа. На цртежима планова каблова су приказани положаји фиксних бализних група које припадају систему контроле возова ETCS Ниво 2. Положаји фиксних бализних група су приказани и на одговарајућим цртежима у свесци 5/2.

ОДГОВОРНИ ПРОЈЕКТАНТ

Ђорђе Максимовић
Број лиценце: 352 P517 17

5/1.8.6. НУМЕРИЧКА ДОКУМЕНТАЦИЈА

Важи нумеричка документација из књиге ПЗИ 5/1.8 Осигурање међустаничног растојања Кисач - Степановићево, број дела пројекта 2021-001-ЕЛЕ-5/1.8.

ОДГОВОРНИ ПРОЈЕКТАНТ

Ђорђе Максимовић
Број лиценце: 352 Р517 17

5/1.8.7. ГРАФИЧКА ДОКУМЕНТАЦИЈА

САДРЖАЈ ГРАФИЧКЕ ДОКУМЕНТАЦИЈЕ

Р.Бр.	Број цртежа	Назив цртежа	Веза са цртежом у ПЗИ или документом Извођача*
1.	TS.700.255-5/1.8-C01	Упрошћена колосечна ситуација са распоредом одсека, планом каблова и планом уземљења на међустаничном растојању Кисач – Степановићево	2020-001-ЕЛЕ-5/1.8-01
2.	TS.700.255-5/1.8-C02	План повезивања сигналне опреме и дијаграм конфигурације модула у пружним сигналном контролерском ормару SCC1 који се контролишу из станице Кисач	Документација извођача CRSC
3.	TS.700.255-5/1.8-C03	План повезивања сигналне опреме и дијаграм конфигурације модула у пружним сигналном контролерском ормару SCC2 који се контролишу из станице Степановићево	Документација извођача CRSC
4.	TS.700.255-5/1.8-C04	План повезивања сензора бројача осовина и дијаграм конфигурације модула у пружним контролерским ормарима бројача осовина ACC1 који се контролише из станице Кисач	Документација извођача CRSC
5.	TS.700.255-5/1.8-C05	План повезивања сензора бројача осовина и дијаграм конфигурације модула у пружним контролерским ормарима бројача осовина ACC2 који се контролише из станице Степановићево	Документација извођача CRSC

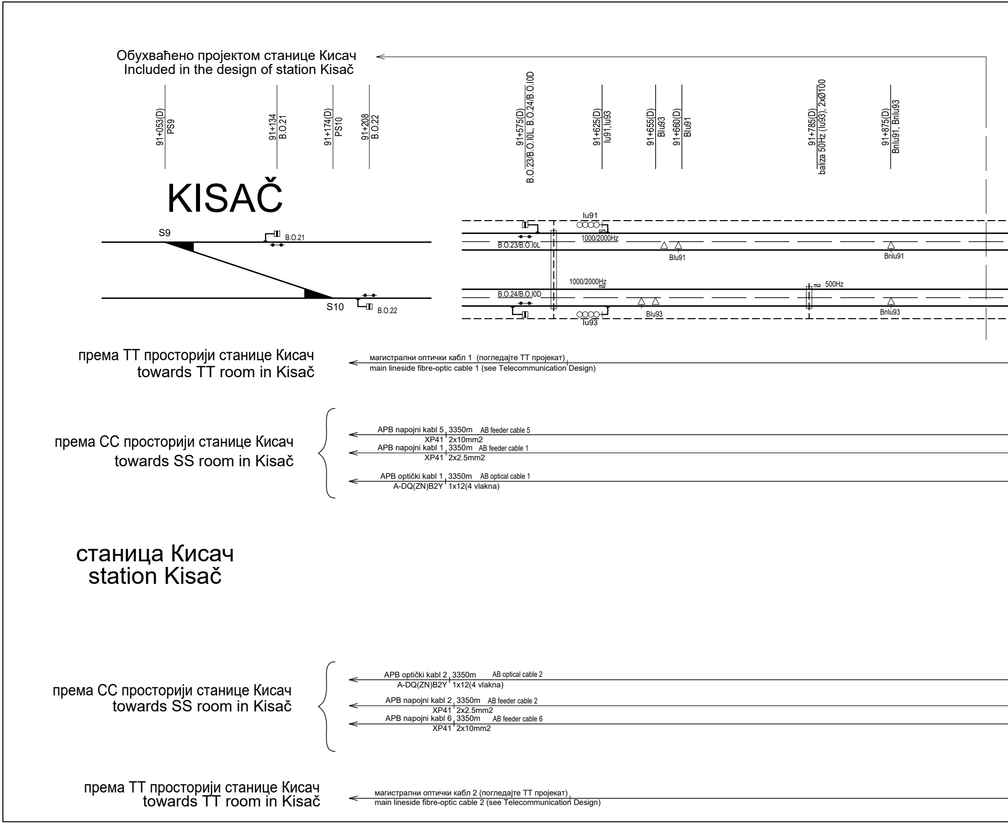
Обухваћено пројектом станице Кисач
Included in the design of station Kisač
91+053(D)
PS9
91+134
B.O.21
91+174(D)
PS10
91+208
B.O.22
91+575(D)
B.O.23/B.O.I0L, B.O.24/B.O.I0D
91+625(D)
Iu91,Iu93
91+655(D)
Blu93
91+660(D)
Blu91
91+785(D)
baliza 50Hz (Iu93), 2xØ100
91+875(D)
Bnlu91, Bnlu93
KISAČ
S9
B.O.21
S10
B.O.22
Iu91
1000/2000Hz
B.O.23/B.O.I0L
Blu91
Bnlu91
1000/2000Hz
500Hz
B.O.24/B.O.I0D
Blu93
Bnlu93
Iu93
према ТТ просторији станице Кисач
towards TT room in Kisač
магистрални оптички кабл 1 (погледајте ТТ пројекат)
main lineside fibre-optic cable 1 (see Telecommunication Design)
према СС просторији станице Кисач
towards SS room in Kisač
APB napojni kabl 5 3350m AB feeder cable 5
XP41 2x10mm2
APB napojni kabl 1 3350m AB feeder cable 1
XP41 2x2.5mm2
APB optički kabl 1 3350m AB optical cable 1
A-DQ(ZN)B2Y 1x12(4 vlakna)
станица Кисач
station Kisač
према СС просторији станице Кисач
towards SS room in Kisač
APB optički kabl 2 3350m AB optical cable 2
A-DQ(ZN)B2Y 1x12(4 vlakna)
APB napojni kabl 2 3350m AB feeder cable 2
XP41 2x2.5mm2
APB napojni kabl 6 3350m AB feeder cable 6
XP41 2x10mm2
према ТТ просторији станице Кисач
towards TT room in Kisač
магистрални оптички кабл 2 (погледајте ТТ пројекат)
main lineside fibre-optic cable 2 (see Telecommunication Design)

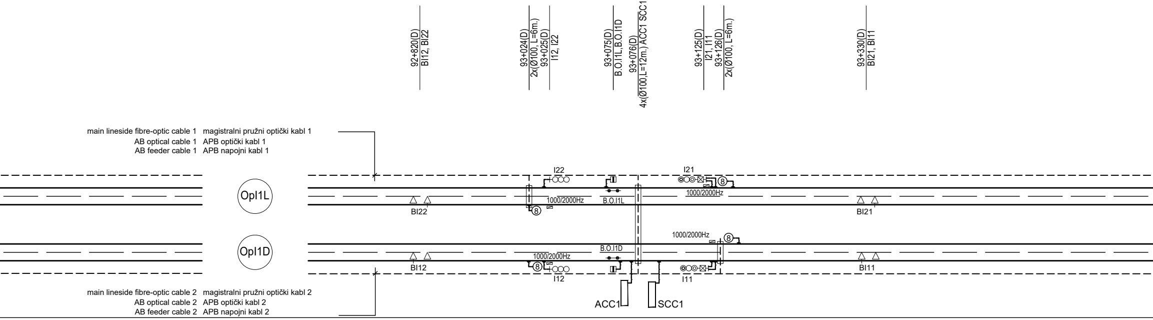
92+820(D)
BI12, BI22
93+024(D)
2x(Ø100, L=6m.)
93+025(D)
I12, I22
93+075(D)
B.O.I1L,B.O.I1D
93+076(D)
4x(Ø100,L=12m.) ACC1 SCC1
93+125(D)
I21, I11
93+126(D)
2x(Ø100, L=6m.)
93+330(D)
BI21, BI11
main lineside fibre-optic cable 1 magistralni pružni optički kabl 1
AB optical cable 1 APB optički kabl 1
AB feeder cable 1 APB napojni kabl 1
OpI1L
I22
1000/2000Hz
B.O.I1L
I21
1000/2000Hz
BI22
BI21
1000/2000Hz
OpI1D
B.O.I1D
1000/2000Hz
BI12
I12
I11
BI11
ACC1
SCC1
main lineside fibre-optic cable 2 magistralni pružni optički kabl 2
AB optical cable 2 APB optički kabl 2
AB feeder cable 2 APB napojni kabl 2

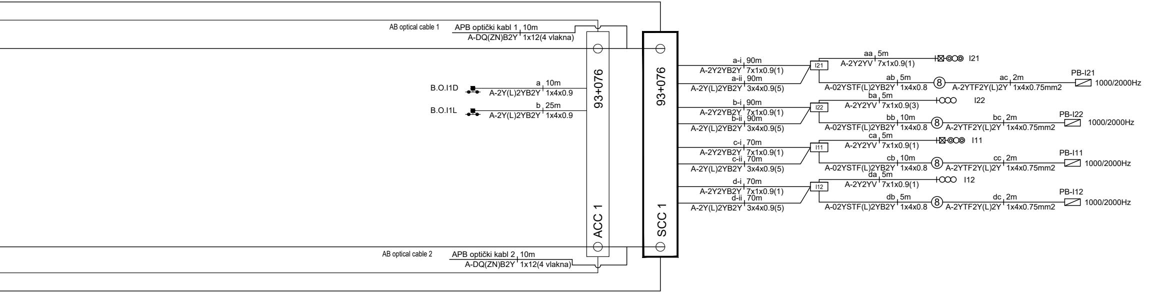
AB optical cable 1
APB optički kabl 1 10m
A-DQ(ZN)B2Y 1x12(4 vlakna)
B.O.I1D
a 10m
A-2Y(L)2YB2Y 1x4x0.9
B.O.I1L
b 25m
A-2Y(L)2YB2Y 1x4x0.9
93+076
ACC 1
93+076
SCC 1
AB optical cable 2
APB optički kabl 2 10m
A-DQ(ZN)B2Y 1x12(4 vlakna)
a-i 90m
A-2Y2YB2Y 7x1x0.9(1)
a-ii 90m
A-2Y(L)2YB2Y 3x4x0.9(5)
I21
aa 5m
A-2Y2YV 7x1x0.9(1)
I21
ab 5m
A-02YSTF(L)2YB2Y 1x4x0.8
8
ac 2m
A-2YTF2Y(L)2Y 1x4x0.75mm2
PB-I21
1000/2000Hz
b-i 90m
A-2Y2YB2Y 7x1x0.9(1)
b-ii 90m
A-2Y(L)2YB2Y 3x4x0.9(5)
I22
ba 5m
A-2Y2YV 7x1x0.9(3)
I22
bb 10m
A-02YSTF(L)2YB2Y 1x4x0.8
8
bc 2m
A-2YTF2Y(L)2Y 1x4x0.75mm2
PB-I22
1000/2000Hz
c-i 70m
A-2Y2YB2Y 7x1x0.9(1)
c-ii 70m
A-2Y(L)2YB2Y 3x4x0.9(5)
I11
ca 5m
A-2Y2YV 7x1x0.9(1)
I11
cb 10m
A-02YSTF(L)2YB2Y 1x4x0.8
8
cc 2m
A-2YTF2Y(L)2Y 1x4x0.75mm2
PB-I11
1000/2000Hz
d-i 70m
A-2Y2YB2Y 7x1x0.9(1)
d-ii 70m
A-2Y(L)2YB2Y 3x4x0.9(5)
I12
da 5m
A-2Y2YV 7x1x0.9(1)
I12
db 5m
A-02YSTF(L)2YB2Y 1x4x0.8
8
dc 2m
A-2YTF2Y(L)2Y 1x4x0.75mm2
PB-I12
1000/2000Hz

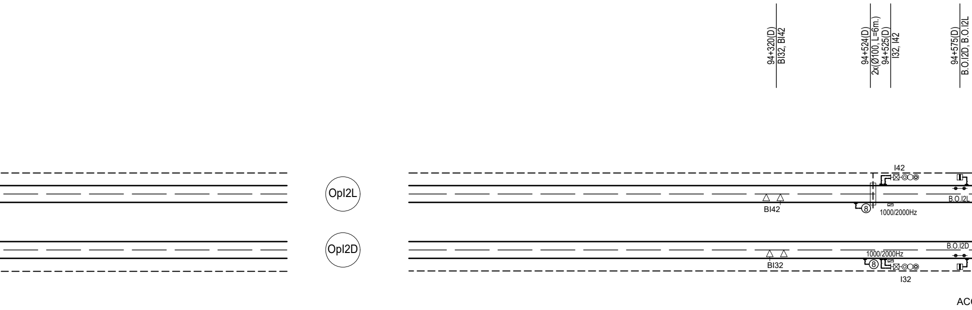
94+320(D)
BI32, BI42
94+524(D)
2x(Ø100, L=6m.)
94+525(D)
I32, I42
94+575(D)
B.O.I2D, B.O.I2L
OpI2L
OpI2D
I42
BI42
1000/2000Hz
8
B.O.I2L
B.O.I2D
1000/2000Hz
8
BI32
I32
AC

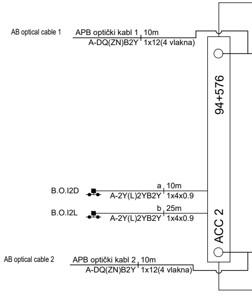
AB optical cable 1
APB optički kabl 1
10m
A-DQ(ZN)B2Y
1x12(4 vlakna)
94+576
B.O.I2D
a
10m
A-2Y(L)2YB2Y
1x4x0.9
B.O.I2L
b
25m
A-2Y(L)2YB2Y
1x4x0.9
ACC 2
AB optical cable 2
APB optički kabl 2
10m
A-DQ(ZN)B2Y
1x12(4 vlakna)

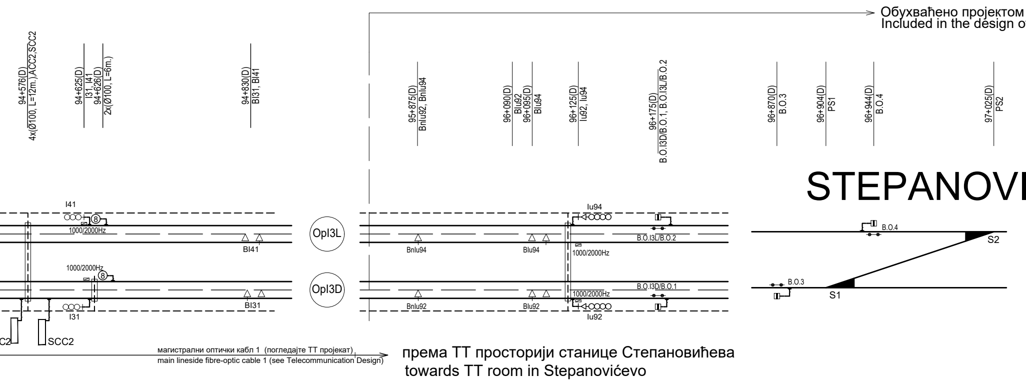
Обухваћено пројектом
Included in the design o
94+576(D) 4x(Ø100, L=12m.),ACC2,SCC2
94+625(D) I31, I41
94+626(D) 2x(Ø100, L=6m.)
94+830(D) BI31, BI41
95+875(D) Bnlu92, Bnlu94
96+090(D) Blu92
96+095(D) Blu94
96+125(D) Iu92, Iu94
96+175(D) B.O.I3D/B.O.1, B.O.I3L/B.O.2
96+870(D) B.O.3
96+904(D) PS1
96+944(D) B.O.4
97+025(D) PS2
STEPANOVI
I41
8
1000/2000Hz
BI41
OpI3L
Bnlu94
Blu94
Iu94
1000/2000Hz
B.O.I3L/B.O.2
B.O.4
S2
1000/2000Hz
8
BI31
OpI3D
Bnlu92
Blu92
1000/2000Hz
Iu92
B.O.I3D/B.O.1
B.O.3
S1
I31
C2
SCC2
магистрални оптички кабл 1 (погледајте ТТ пројекат)
main lineside fibre-optic cable 1 (see Telecommunication Design)
према ТТ просторији станице Степановићева
towards TT room in Stepanovićevo

APB napojni kabl 7 2650m AB feeder cable 7
XP41 2x2.5mm2
APB napojni kabl 3 2650m AB feeder cable 3
XP41 2x10mm2
APB optički kabl 1 2650m AB optical cable 1
A-DQ(ZN)B2Y 1x12(4 vlakna)
према СС просторији станице Степановићева
towards SS room in Stepanovićevo
87+991
SCC 2
a-i 90m A-2Y2YB2Y 7x1x0.9(1)
a-ii 90m A-2Y(L)2YB2Y 3x4x0.9(5)
I41
aa 5m A-2Y2YV 7x1x0.9(1)
I41
ab 5m A-02YSTF(L)2YB2Y 1x4x0.8
8
ac 2m A-2YTF2Y(L)2Y 1x4x0.75mm2
PB-I41 1000/2000Hz
b-i 90m A-2Y2YB2Y 7x1x0.9(1)
b-ii 90m A-2Y(L)2YB2Y 3x4x0.9(5)
I42
ba 5m A-2Y2YV 7x1x0.9(3)
I42
bb 10m A-02YSTF(L)2YB2Y 1x4x0.8
8
bc 2m A-2YTF2Y(L)2Y 1x4x0.75mm2
PB-I42 1000/2000Hz
c-i 70m A-2Y2YB2Y 7x1x0.9(1)
c-ii 70m A-2Y(L)2YB2Y 3x4x0.9(5)
I31
ca 5m A-2Y2YV 7x1x0.9(1)
I31
cb 10m A-02YSTF(L)2YB2Y 1x4x0.8
8
cc 2m A-2YTF2Y(L)2Y 1x4x0.75mm2
PB-I31 1000/2000Hz
d-i 70m A-2Y2YB2Y 7x1x0.9(1)
d-ii 70m A-2Y2YB2Y 3x4x0.9(5)
I32
da 5m A-2Y2YV 7x1x0.9(1)
I32
db 5m A-02YSTF(L)2YB2Y 1x4x0.8
8
dc 2m A-2YTF2Y(L)2Y 1x4x0.75mm2
PB-I32 1000/2000Hz
станица Степановићева
station Stepanovićevo
APB optički kabl 2 2650m AB optical cable 2
A-DQ(ZN)B2Y 1x12(4 vlakna)
APB napojni kabl 4 2650m AB feeder cable 4
XP41 2x10mm2
APB napojni kabl 8 2650m AB feeder cable 8
XP41 2x2.5mm2
према СС просторији станице Степановићева
towards SS room in Stepanovićevo
магистрални оптички кабл 2 (погледајте ТТ пројекат)
main lineside fibre-optic cable 2 (see Telecommunication Design)
према ТТ просторији станице Степановићева
towards TT room in Stepanovićevo

станице Степановићева
f station Stepanovićevo

ĆEVO

Л Е Г Е Н Д А:
L E G E N D:

ACC	Пружни ормари са опремом бројача осовина Axle counter remote-controlled cabinet
OCC	Пружни ормар са сигналном опремом Signaling remote-control cabinet

СПЕЦИФИКАЦИЈА БРОЈАЧА ОСОВИНА
SPECIFICATION OF AXLE COUNTERS

Број сензора бројача осовина Number of axle counter sensors	4

СПЕЦИФИКАЦИЈА МЕЂУСТАНИЧНИХ ОДСЕКА
SPECIFICATION OF SECTIONS BETWEEN STATIONS

Број просторних одсека Number of spatial sections	6

НАПОМЕНА: Сва метална кућишта спољних СС уређаја морају бити повезана најкраћим путем до најближе шине.

У зависности од изабраног добављача опреме, кућишта прикључног ормана сензора осовинског бројача (ЕПО) могу се израдити и без металних делова, па их у овом случају није потребно спајати на шину.

NOTE: The metal housings of outdoor signalling and interlocking devices must be connected to nearest rail along shortest distance.

Depending on the selected equipment supplier, connecting box housings (EPO) for axle counter sensors can be fabricated without metallic parts so that their connection to rail is not necessary.

СПЕЦИФИКАЦИЈА КАБЛОВА
CABLE SPECIFICATION

TIP KABLA CABLE TYPE		KONSTRUKCIJA KABLA CABLE CONSTRUCTION	DUŽINA (m) LENGTH (m)
A-2Y2YB2Y	Cu	7x1x0.9	640
A-2Y2YV	Cu	7x1x0.9	40
A-02YSTF(L)2YB2Y	Cu	1x4x0.8	60
A-2YTF2Y(L)2Y	Cu	1x4x0.75mm2	16
A-2Y(L)2YB2Y	Cu	1x4x0.9	710
XP41	Cu	2x2.5mm2	12000
XP41	Cu	2x10mm2	12000
A-DQ(ZN)B2Y	opt.	1x12	12040

СПЕЦИФИКАЦИЈА ПРОДОРА И ЦЕВИ ИСПОД ПРУГЕ
SPECIFICATION OF NEW PASSAGES AND PIPES UNDER TRACK

TIP PRODORA TYPE OF PASSAGE	KOMADA QUANTITY	PEHD cevi (m) HDPE PIPES (m)	UKUPNO (m) TOTAL (m)
2xØ110, L=6m	5	60	156
4xØ110, L=12m	2	96	

ИНЖЕЊЕРСКА КОМОРА СРБИЈЕ
Ђорђе Љ. Максимовић
дипл. инж. ел.
353 P422 17
ОДГОВОРНИ ПРОЈЕКТАНТ

Лист: 01 од 01
Sheet: 01 of 01

Пројектант / Designer:
Институт Михајло Пупин доо
Волгина 15, 11000 Београд
www.pupin.rs

Инвеститор / Investor:
Инфраструктура железнице Србије а.д.
Немањина 6, 11000 Београд
www.infrazs.rs

Извођач / Contractor: Конзорцијум / Joint Venture:
China Railway International Co., Ltd.
Serbia Ogranak Beograd
Rajka Mitića 8, 11000 Beograd

China Communication Construction Co.Ltd.
Serbia Ogranak Beograd-Savski Venac
Paje Adamova 2, 11000 Beograd

Подизвођач / Subcontractor:
CRSC International Co., LTD.
Ogranak Beograd,
Omladinskih brigada 21, 11070 Novi Beograd

Објекат / Project:
Пруга Београд - Суботица - државна граница (Келебија), ДЕОНИЦА ПРУГЕ НОВИ САД - СУБОТИЦА - ДРЖАВНА ГРАНИЦА (КЕЛЕБИЈА), у Новом Саду, Кисачу, Степановићеву, Змајеву, Врбасу, Ловћенцу, Малом Иђошу, Бачкој Тополи, Жеднику, Наумовићеву и Суботици, у катастарским општинама наведеним на насловној страни техничке документације и на катастарским парцелама према списку приложеном у Главној свесци /

Belgrade - Subotica - State border (Kelebija) railway line, SECTION NOVI SAD - SUBOTICA STATE BORDER (KELEBIJA), at Novi Sad, Kisač, Stepanovićevo, Zmajevo, Vrbas, Lovćenac, Mali Idjoš, Bačka Topola, Žednik, Naumovićevo and Subotica, in cadastral municipalities listed on the cover page of this Design, on cadastral plots listed in General Volume

Врста техничке документације / Technical documentation type:
ПИО/ABD Пројекат изведеног објекта / As-built Design

Ознака и назив дела Пројекта / Designation and name of the part of design:
5/1.8 Осигурање међустаничног растојања Кисач - Степановићево /
Signalling/interlocking systems on the open track between Kisac and Stepanovicevo stations

Назив цртежа / Drawing name:
Упрошћена колосечна ситуација са распоредом одсека, планом каблова и планом уземљења на међустаничном растојању Кисач – Степановићево /
Simplified track layout showing sections, cable plan and earthing diagram on interstation distance Kisac – Stepanovicevo

Одговорни пројектант / Responsible designer:
Ђорђе Максимовић, дипл.инж.ел.
Максимовић
Број лиценце / License number: 353 P422 17

Сарадници / Associates:
Владимир Бошковић, инж.маш.
Марко Ралић, дипл.ел.инж.

Број Пројекта / Design number:	Датум / Date:	Размера / Scale:	Број цртежа / Drawing number:
TS.700.255-5/1.8	Септембар / September 2024.	-	TS.700.255-5/1.8-C1

DS6-60 ЕССУ - Кабинет са модулима за контролу удаљених сигналних елемената SCC1 (АПБ)
DS6-60 CBI - Signal control cabinet SCC1 (ABS)

	1			2	3			4	5			6	7			8
EEU-AC модули за сигнале / EEU-AC modules for signals	I22-G	1	2	I22-R	I12-G	1	2	I12-R		1	2			1	2	
	I22-Y	3	4	I21-G	I12-Y	3	4	I11-G		3	4			3	4	
	I21-R	5	6	I21-Y	I11-R	5	6	I11-Y		5	6			5	6	
		7	8			7	8			7	8			7	8	
Адреса модула Module address	20H				21H				22H				23H			

	9			10	11			12	13			14	15			16
EEU универзални I/O модули / EEU universal I/O modules	I22-R2	1	2	I22-R1	I22-R2	1	2	I22-R1		1	2			1	2	
	I21-R2	3	4	I21-R1	I21-R2	3	4	I21-R1		3	4			3	4	
	I12-R2	5	6	I12-R1	I12-R2	5	6	I12-R1		5	6			5	6	
	I11-R2	7	8	I11-R1	I11-R2	7	8	I11-R1		7	8			7	8	
		9	10			9	10			9	10			9	10	
		11	12			11	12			11	12			11	12	
		13	14			13	14			13	14			13	14	
		15	16			15	16			15	16			15	16	
		17	18			17	18	DY1		17	18			17	18	
		19	20			19	20	MK1		19	20			19	20	
		21	22			21	22	FAN		21	22			21	22	
		23	24			23	24			23	24			23	24	
Адреса модула Module address	24H (OUT)				25H (IN)				26H (OUT)				27H (IN)			

ИНЖЕЊЕРСКА КОМОРА СРБИЈЕ
Ђорђе Љ. Максимовић
дипл. инж. ел.
353 P422 17
ОДГОВОРНИ ПРОЈЕКТАНТ

Пројектант / Designer:
Институт Михајло Пупин доо
Волгина 15, 11000 Београд
www.pupin.rs

Извођач / Contractor: Конзорцијум / Joint Venture:
China Railway International Co., Ltd.
Serbia Ogranak Beograd
Rajka Mitića 8, 11000 Beograd
China Communication Construction Co.Ltd.
Serbia Ogranak Beograd-Savski Venac
Paje Adamova 2, 11000 Beograd

Инвеститор / Investor:
Инфраструктура железнице Србије а.д.
Немањина 6, 11000 Београд
www.infrazs.rs

Подизвођач / Subcontractor:
CRSC International Co., LTD.
Ogranak Beograd,
Omladinskih brigada 21, 11070 Novi Beograd

Објекат / Project:
Пруга Београд - Суботица - државна граница (Келебија), ДЕОНИЦА ПРУГЕ НОВИ САД - СУБОТИЦА - ДРЖАВНА ГРАНИЦА (КЕЛЕБИЈА), у Новом Саду, Кисачу, Степановићеву, Змајеву, Врбасу, Ловћенцу, Малом Иђошу, Бачкој Тополи, Жеднику, Наумовићеву и Суботици, у катастарским општинама наведеним на насловној страни техничке документације и на катастарским парцелама према списку приложеном у Главној свесци /

Belgrade - Subotica - State border (Kelebija) railway line, SECTION NOVI SAD - SUBOTICA STATE BORDER (KELEBIJA), at Novi Sad, Kisač, Stepanovićevo, Zmajevo, Vrbas, Lovćenac, Mali Iđoš, Bačka Topola, Žednik, Naumovićevo and Subotica, in cadastral municipalities listed on the cover page of this Design, on cadastral plots listed in General Volume

Врста техничке документације / Technical documentation type:
ПИО/ABD Пројекат изведеног објекта / As-built Design

Ознака и назив дела Пројекта / Designation and name of the part of design:
5/1.8 Осигурање међустаничног растојања Кисач - Степановићево /
Signalling/interlocking systems on the open track between Kisac and Stepanovicevo stations

Назив цртежа / Drawing name:
План повезивања сигналне опреме и дијаграм конфигурације модула у пружним сигналном контролерском ормару SCC1 који се контролишу из станице Кисач /
Wiring plan for connecting of signalling equipment and configuration diagram of module in trackside Signalling Control Cabinet SCC1 controlled in station Kisac

Одговорни пројектант / Responsible designer:
Ђорђе Максимовић, дипл.инж.ел.
Број лиценце / License number: 353 P422 17

Сарадници / Associates:
Владимир Бошковић, инж.маш.
Марко Ралић, дипл.ел.инж.

Број Пројекта / Design number:	Датум / Date:	Размера / Scale:	Број цртежа / Drawing number:
TS.700.255-5/1.8	Септембар / September 2024.	-	TS.700.255-5/1.8-C2

Отворена пруга Кисач - Степановићево, ормар са централизованом опремом SCC1
Open track between Kisac end Stepanovicevo stations, cabinet with centralized equipment SCC1

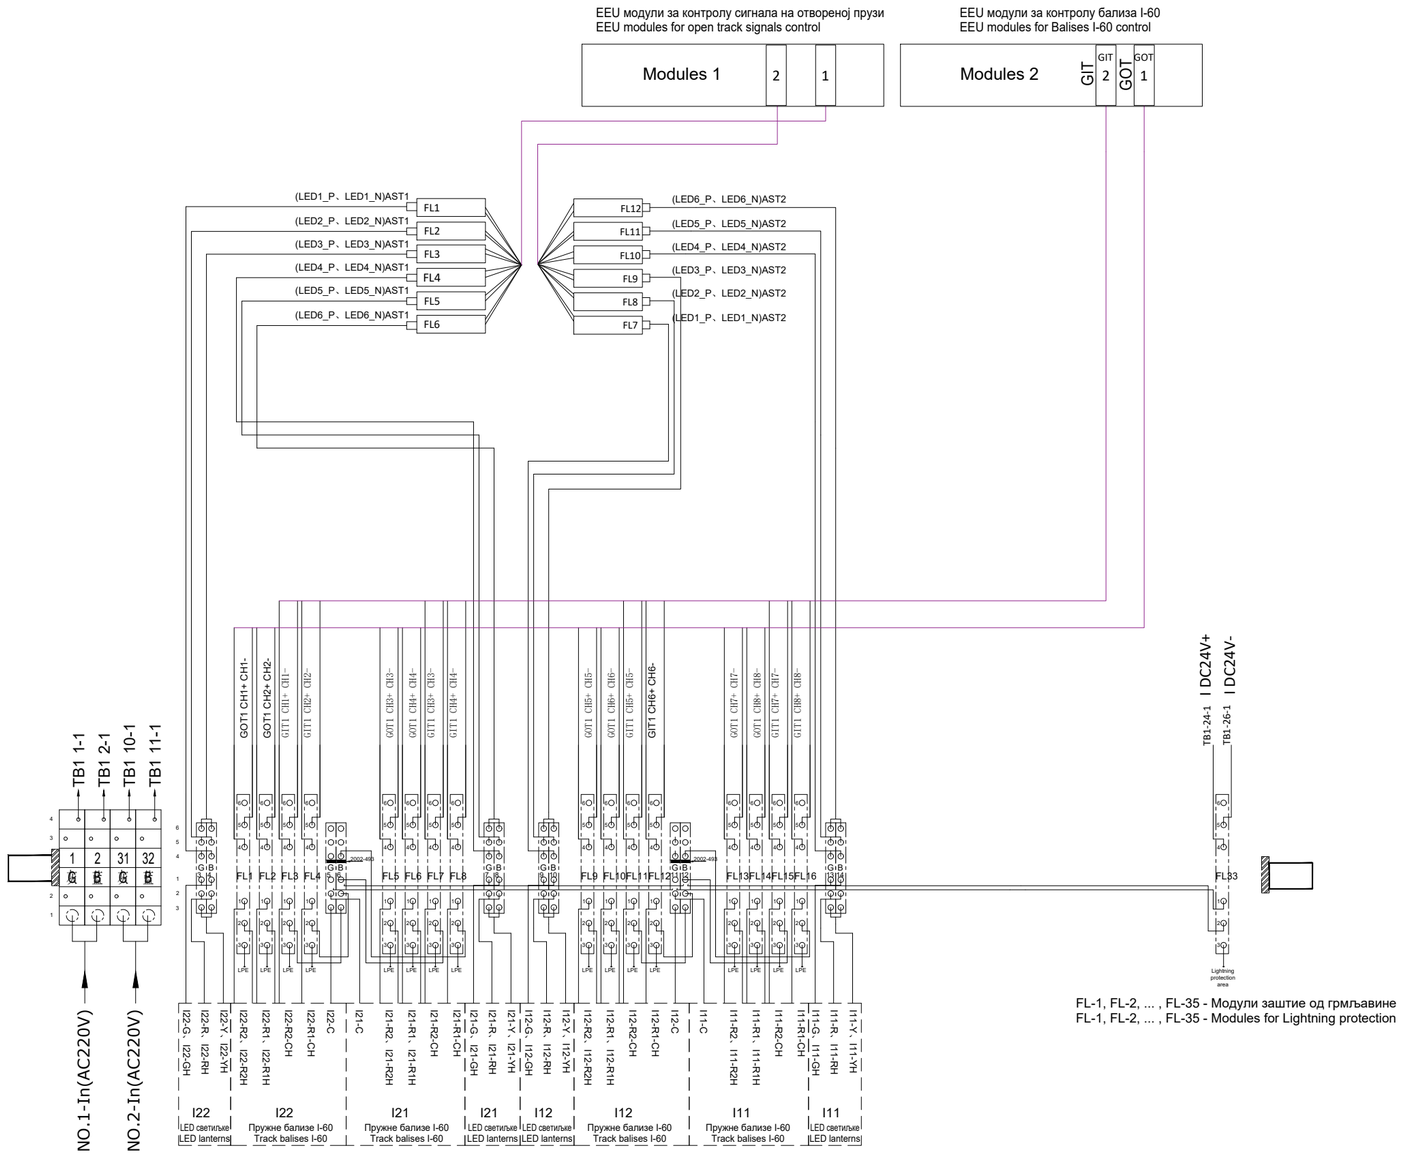

FL-1, FL-2, ... , FL-35 - Модули заштите од грмљавине
FL-1, FL-2, ... , FL-35 - Modules for Lightning protection

ИНЖЕЊЕРСКА КОМОРА СРБИЈЕ
Ђорђе Љ. Максимовић
дипл. инж. ел.
353 P422 17
ОДГОВОРНИ ПРОЈЕКТАНТ

Пројектант / Designer:
Институт Михајло Пупин доо
Волгина 15, 11000 Београд
www.pupin.rs

Извођач / Contractor: Конзорцијум / Joint Venture:
China Railway International Co., Ltd.
Serbia Ogranak Beograd
Rajka Mitića 8, 11000 Beograd
China Communication Construction Co.Ltd.
Serbia Ogranak Beograd-Savski Venac
Paje Adamova 2, 11000 Beograd

Инвеститор / Investor:
Инфраструктура железнице Србије а.д.
Немањина 6, 11000 Београд
www.infrazs.rs

Подизвођач / Subcontractor:
CRSC International Co., LTD.
Ogranak Beograd,
Omladinskih brigada 21, 11070 Novi Beograd

Објекат / Project:
Пруга Београд - Суботица - државна граница (Келебија), ДЕОНИЦА ПРУГЕ НОВИ САД - СУБОТИЦА - ДРЖАВНА ГРАНИЦА (КЕЛЕБИЈА), у Новом Саду, Кисачу, Степановићеву, Змајеву, Врбасу, Ловћенцу, Малом Иђошу, Бачкој Тополи, Жеднику, Наумовићеву и Суботици, у катастарским општинама наведеним на насловној страни техничке документације и на катастарским парцелама према списку приложеном у Главној свесци /

Belgrade - Subotica - State border (Kelebija) railway line, SECTION NOVI SAD - SUBOTICA STATE BORDER (KELEBIJA), at Novi Sad, Kisač, Stepanovićevo, Zmajevo, Vrbas, Lovćenac, Mali Iđoš, Bačka Topola, Žednik, Naumovićevo and Subotica, in cadastral municipalities listed on the cover page of this Design, on cadastral plots listed in General Volume

Врста техничке документације / Technical documentation type:
ПИО/ABD Пројекат изведеног објекта / As-built Design

Ознака и назив дела Пројекта / Designation and name of the part of design:
5/1.8 Осигурање међустаничног растојања Кисач - Степановићево /
Signalling/interlocking systems on the open track between Kisac and Stepanovicevo stations

Назив цртежа / Drawing name:
План повезивања сигналне опреме и дијаграм конфигурације модула у пружним сигналном контролерском ормару SCC1 који се контролишу из станице Кисач /
Wiring plan for connecting of signalling equipment and configuration diagram of module in trackside Signalling Control Cabinet SCC1 controlled in station Kisac

Одговорни пројектант / Responsible designer:
Ђорђе Максимовић, дипл.инж.ел.
Број лиценце / License number: 353 P422 17

Сарадници / Associates:
Владимир Бошковић, инж.маш.
Марко Ралић, дипл.ел.инж.

Број Пројекта / Design number:	Датум / Date:	Размера / Scale:	Број цртежа / Drawing number:
TS.700.255-5/1.8	Септембар / September 2024.	-	TS.700.255-5/1.8-C2

Ормар контроле сигнала:
Signal Control Cabinet: SCC 1

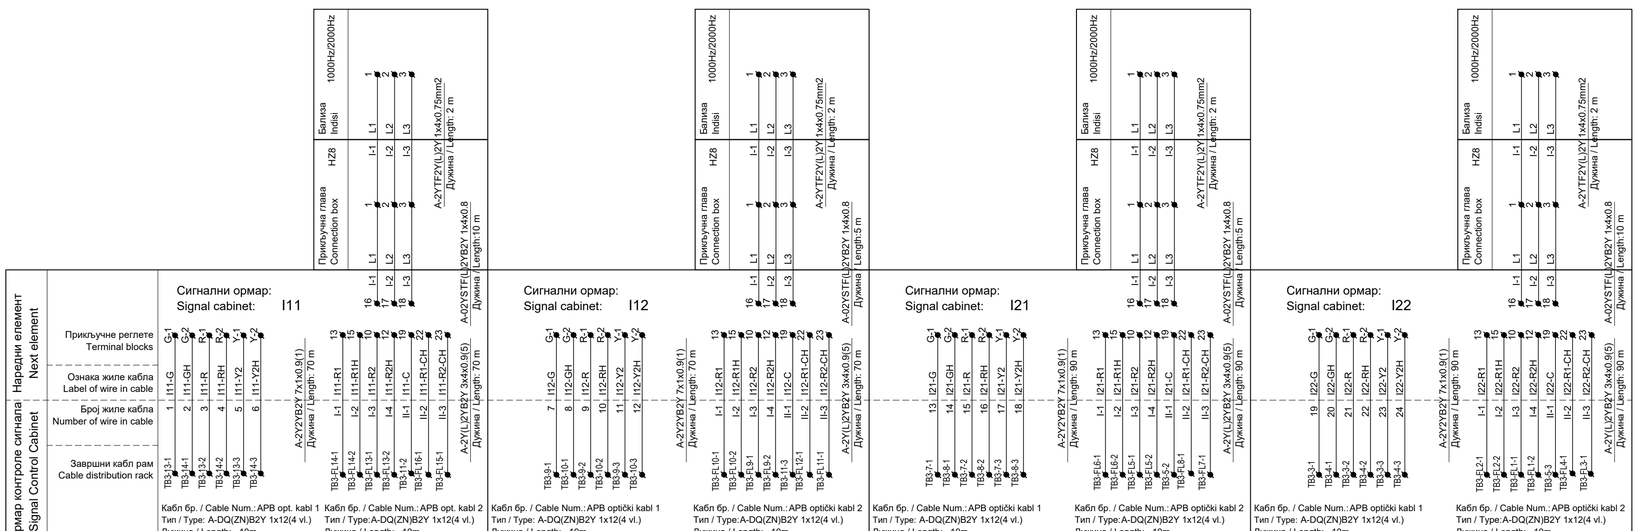

ИНЖЕЊЕРСКА КОМОРА СРБИЈЕ
Ђорђе Љ. Максимовић
дипл. инж. ел.
353 P422 17
ОДГОВОРНИ ПРОЈЕКТАНТ

Пројектант / Designer:
Институт Михајло Пупин доо
Волгина 15, 11000 Београд
www.pupin.rs

Извођач / Contractor: Конзорцијум / Joint Venture:
China Railway International Co., Ltd.
Serbia Ogranak Beograd
Rajka Mitića 8, 11000 Beograd
China Communication Construction Co.Ltd.
Serbia Ogranak Beograd-Savski Venac
Paje Adamova 2, 11000 Beograd

Инвеститор / Investor:
Инфраструктура железнице Србије а.д.
Немањина 6, 11000 Београд
www.infrazs.rs

Подизвођач / Subcontractor:
CRSC International Co., LTD.
Ogranak Beograd,
Omladinskih brigada 21, 11070 Novi Beograd

Објекат / Project:
Пруга Београд - Суботица - државна граница (Келебија), ДЕОНИЦА ПРУГЕ НОВИ САД - СУБОТИЦА - ДРЖАВНА ГРАНИЦА (КЕЛЕБИЈА), у Новом Саду, Кисачу, Степановићеву, Змајеву, Врбасу, Лоћненцу, Малом Иђошу, Бачкој Тополи, Жеднику, Наумовићеву и Суботици, у катастарским општинама наведеним на насловној страни техничке документације и на катастарским парцелама према списку приложеном у Главној свесци /

Belgrade - Subotica - State border (Kelebija) railway line, SECTION NOVI SAD - SUBOTICA STATE BORDER (KELEBIJA), at Novi Sad, Kisač, Stepanovićevo, Zmajevo, Vrbas, Lovćenac, Mali Iđoš, Bačka Topola, Žednik, Naumovićevo and Subotica, in cadastral municipalities listed on the cover page of this Design, on cadastral plots listed in General Volume

Врста техничке документације / Technical documentation type:
ПИО/АВD Пројекат изведеног објекта / As-built Design

Ознака и назив дела Пројекта / Designation and name of the part of design:
5/1.8 Осигурање међустаничног растојања Кисач - Степановићево /
Signalling/interlocking systems on the open track between Kisac and Stepanovicevo stations

Назив цртежа / Drawing name:
План повезивања сигналне опреме и дијаграм конфигурације модула у пружним сигналном контролерском ормару SCC1 који се контролишу из станице Кисач /
Wiring plan for connecting of signalling equipment and configuration diagram of module in trackside Signalling Control Cabinet SCC1 controlled in station Kisac

Одговорни пројектант / Responsible designer:
Ђорђе Максимовић, дипл.инж.ел.
Број лиценце / License number: 353 P422 17

Сарадници / Associates:
Владимир Бошковић, инж.маш.
Марко Ралић, дипл.ел.инж.

Број Пројекта / Design number:	Датум / Date:	Размера / Scale:	Број цртежа / Drawing number:
TS.700.255-5/1.8	Септембар / September 2024.	-	TS.700.255-5/1.8-C2

DS6-60 ЕССУ - Кабинет са модулима за контролу удаљених сигналних елемената SCC2 (АПБ)
DS6-60 CBI - Signal control cabinet SCC2 (ABS)

	1			2	3			4	5			6	7			8
EEU-AC модули за сигнале / EEU-AC modules for signals	I42-G	1	2	I42-R	I32-G	1	2	I32-R		1	2			1	2	
	I42-Y	3	4	I41-G	I32-Y	3	4	I31-G		3	4			3	4	
	I41-R	5	6	I41-Y	I31-R	5	6	I31-Y		5	6			5	6	
		7	8			7	8			7	8			7	8	
Адреса модула Module address	18H				19H				1AH				1BH			

	9			10	11			12	13			14	15			16
EEU универзални I/O модули / EEU universal I/O modules	I42-R2	1	2	I42-R1	I42-R2	1	2	I42-R1		1	2			1	2	
	I41-R2	3	4	I41-R1	I41-R2	3	4	I41-R1		3	4			3	4	
	I32-R2	5	6	I32-R1	I32-R2	5	6	I32-R1		5	6			5	6	
	I31-R2	7	8	I31-R1	I31-R2	7	8	I31-R1		7	8			7	8	
		9	10			9	10			9	10			9	10	
		11	12			11	12			11	12			11	12	
		13	14			13	14			13	14			13	14	
		15	16			15	16			15	16			15	16	
		17	18			17	18	DY1		17	18			17	18	
		19	20			19	20	MK1		19	20			19	20	
		21	22			21	22	FAN		21	22			21	22	
		23	24			23	24	DY2		23	24			23	24	
Адреса модула Module address	1CH(OUT)				1DH (IN)				1EH(OUT)				1FH (IN)			

ИНЖЕЊЕРСКА КОМОРА СРБИЈЕ
Ђорђе Љ. Максимовић
дипл. инж. ел.
353 P422 17
ОДГОВОРНИ ПРОЈЕКТАНТ

Пројектант / Designer:
Институт Михајло Пупин доо
Волгина 15, 11000 Београд
www.pupin.rs

Извођач / Contractor: Конзорцијум / Joint Venture:
China Railway International Co., Ltd.
Serbia Ogranak Beograd
Rajka Mitića 8, 11000 Beograd
China Communication Construction Co.Ltd.
Serbia Ogranak Beograd-Savski Venac
Paje Adamova 2, 11000 Beograd

Инвеститор / Investor:
Инфраструктура железнице Србије а.д.
Немањина 6, 11000 Београд
www.infrazs.rs

Подизвођач / Subcontractor:
CRSC International Co., LTD.
Ogranak Beograd,
Omladinskih brigada 21, 11070 Novi Beograd

Објекат / Project:
Пруга Београд - Суботица - државна граница (Келебија), ДЕОНИЦА ПРУГЕ НОВИ САД - СУБОТИЦА - ДРЖАВНА ГРАНИЦА (КЕЛЕБИЈА), у Новом Саду, Кисачу, Степановићеву, Змајеву, Врбасу, Ловћенцу, Малом Иђошу, Бачкој Тополи, Жеднику, Наумовићеву и Суботици, у катастарским општинама наведеним на насловној страни техничке документације и на катастарским парцелама према списку приложеном у Главној свесци /

Belgrade - Subotica - State border (Kelebija) railway line, SECTION NOVI SAD - SUBOTICA STATE BORDER (KELEBIJA), at Novi Sad, Kisač, Stepanovićevo, Zmajevo, Vrbas, Lovćenac, Mali Iđoš, Bačka Topola, Žednik, Naumovićevo and Subotica, in cadastral municipalities listed on the cover page of this Design, on cadastral plots listed in General Volume

Врста техничке документације / Technical documentation type:
ПИО/ABD Пројекат изведеног објекта / As-built Design

Ознака и назив дела Пројекта / Designation and name of the part of design:
5/1.8 Осигурање међустаничног растојања Кисач - Степановићево /
Signalling/interlocking systems on the open track between Kisac and Stepanovicevo stations

Назив цртежа / Drawing name:
План повезивања сигналне опреме и дијаграм конфигурације модула у пружним сигналном контролерском ормару SCC2 који се контролишу из станице Степановићево /
Wiring plan for connecting of signalling equipment and configuration diagram of module in trackside Signalling Control Cabinet SCC2 controlled in station Stepanovicevo

Одговорни пројектант / Responsible designer:
Ђорђе Максимовић, дипл.инж.ел.
Број лиценце / License number: 353 P422 17

Сарадници / Associates:
Владимир Бошковић, инж.маш.
Марко Ралић, дипл.ел.инж.

Број Пројекта / Design number:	Датум / Date:	Размера / Scale:	Број цртежа / Drawing number:
TS.700.255-5/1.8	Септембар / September 2024.	-	TS.700.255-5/1.8-C3

Отворена пруга Кисач - Степановићево, ормар са централизованом опремом SCC2
Open track between Kisac Sad end Stepanovicevo stations, cabinet with centralized equipment SCC2

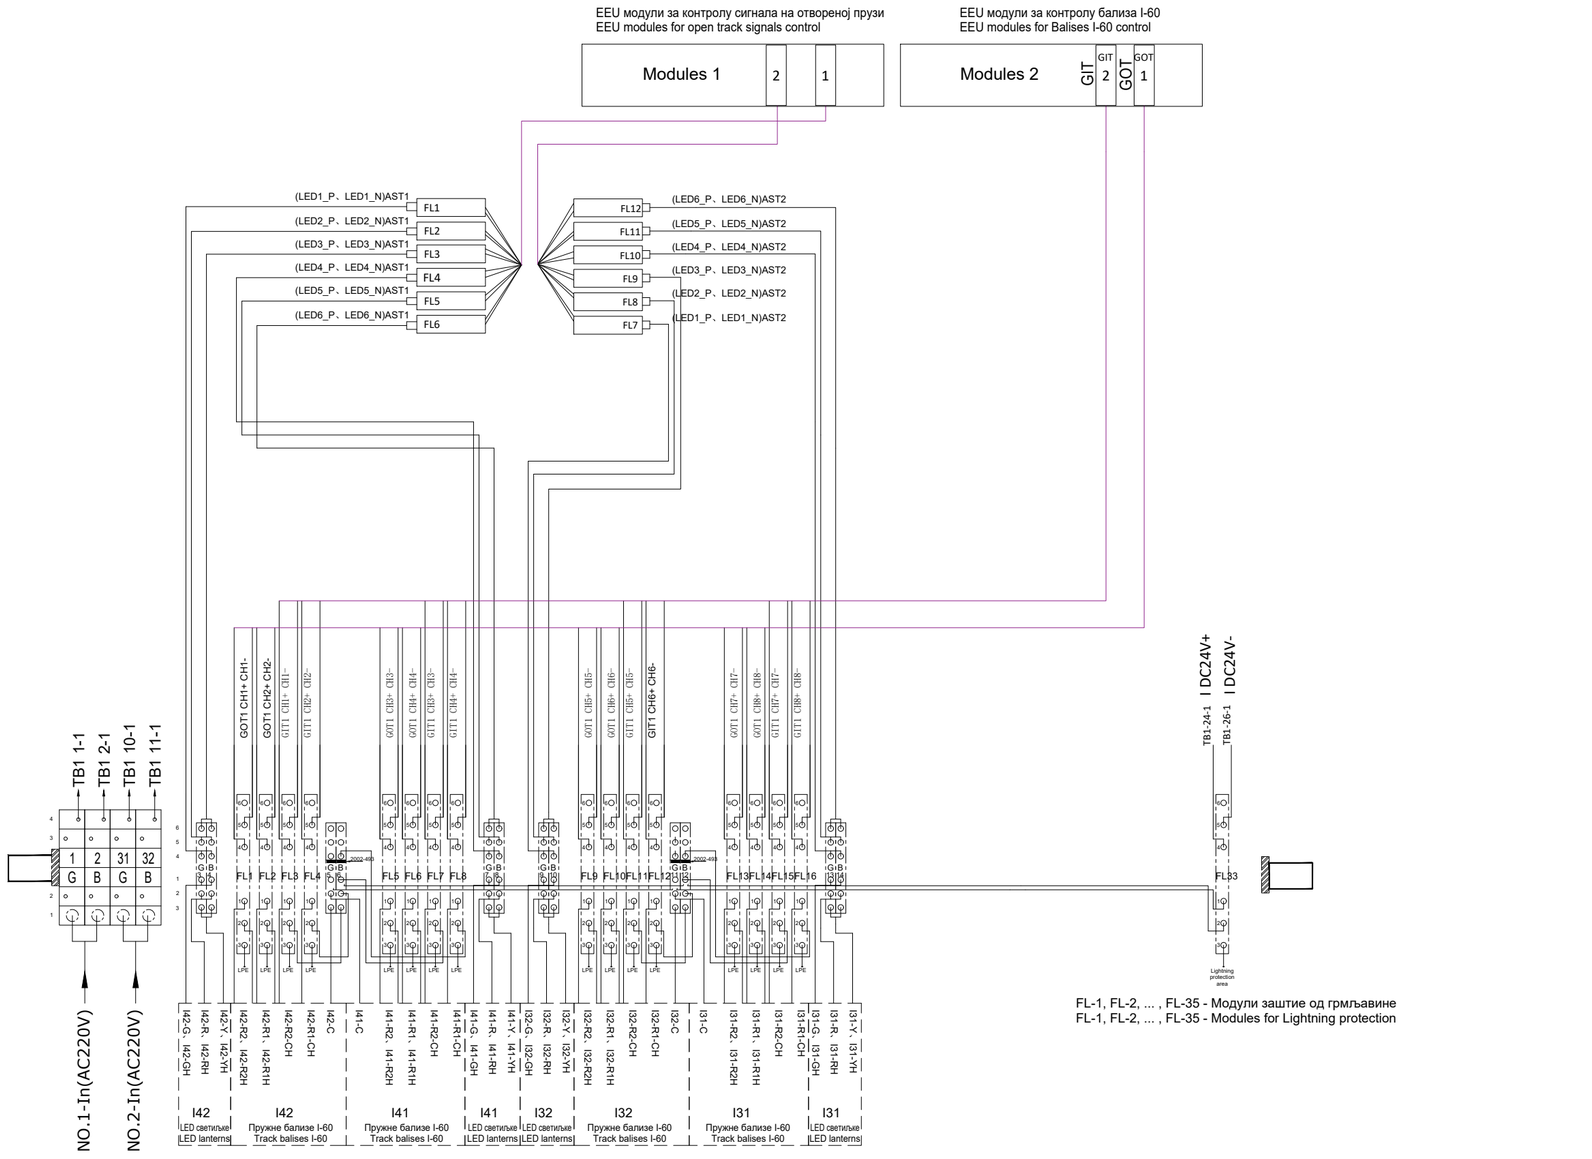

FL-1, FL-2, ... , FL-35 - Модули заштите од грмљавине
FL-1, FL-2, ... , FL-35 - Modules for Lightning protection

ИНЖЕЊЕРСКА КОМОРА СРБИЈЕ
Ђорђе Љ. Максимовић
дипл. инж. ел.
353 P422 17
ОДГОВОРНИ ПРОЈЕКТАНТ

Лист: 02 од 03
Sheet: 02 of 03

Пројектант / Designer:
Институт Михајло Пупин доо
Волгина 15, 11000 Београд
www.pupin.rs

Извођач / Contractor: Конзорцијум / Joint Venture:
China Railway International Co., Ltd.
Serbia Ogranak Beograd
Rajka Mitića 8, 11000 Beograd
China Communication Construction Co.Ltd.
Serbia Ogranak Beograd-Savski Venac
Paje Adamova 2, 11000 Beograd

Инвеститор / Investor:
Инфраструктура железнице Србије а.д.
Немањина 6, 11000 Београд
www.infrazs.rs

Подизвођач / Subcontractor:
CRSC International Co., LTD.
Ogranak Beograd,
Omladinskih brigada 21, 11070 Novi Beograd

Објекат / Project:
Пруга Београд - Суботица - државна граница (Келебија), ДЕОНИЦА ПРУГЕ НОВИ САД - СУБОТИЦА - ДРЖАВНА ГРАНИЦА (КЕЛЕБИЈА), у Новом Саду, Кисачу, Степановићеву, Змајеву, Врбасу, Ловћенцу, Малом Иђошу, Бачкој Тополи, Жеднику, Наумовићеву и Суботици, у катастарским општинама наведеним на насловној страни техничке документације и на катастарским парцелама према списку приложеном у Главној свесци /

Belgrade - Subotica - State border (Kelebija) railway line, SECTION NOVI SAD - SUBOTICA STATE BORDER (KELEBIJA), at Novi Sad, Kisač, Stepanovićevo, Zmajevo, Vrbas, Lovćenac, Mali Iđoš, Bačka Topola, Žednik, Naumovićevo and Subotica, in cadastral municipalities listed on the cover page of this Design, on cadastral plots listed in General Volume

Врста техничке документације / Technical documentation type:
ПИО/ABD Пројекат изведеног објекта / As-built Design

Ознака и назив дела Пројекта / Designation and name of the part of design:
5/1.8 Осигурање међустаничног растојања Кисач - Степановићево /
Signalling/interlocking systems on the open track between Kisac and Stepanovicevo stations

Назив цртежа / Drawing name:
План повезивања сигналне опреме и дијаграм конфигурације модула у пружним сигналном контролерском ормару SCC2 који се контролишу из станице Степановићево /
Wiring plan for connecting of signalling equipment and configuration diagram of module in trackside Signalling Control Cabinet SCC2 controlled in station Stepanovicevo

Одговорни пројектант / Responsible designer:
Ђорђе Максимовић, дипл.инж.ел.
Број лиценце / License number: 353 P422 17

Сарадници / Associates:
Владимир Бошковић, инж.маш.
Марко Ралић, дипл.ел.инж.

Број Пројекта / Design number:	Датум / Date:	Размера / Scale:	Број цртежа / Drawing number:
TS.700.255-5/1.8	Септембар / September 2024.	-	TS.700.255-5/1.8-C3

Ормар контроле сигнала:
Signal Control Cabinet: SCC 2

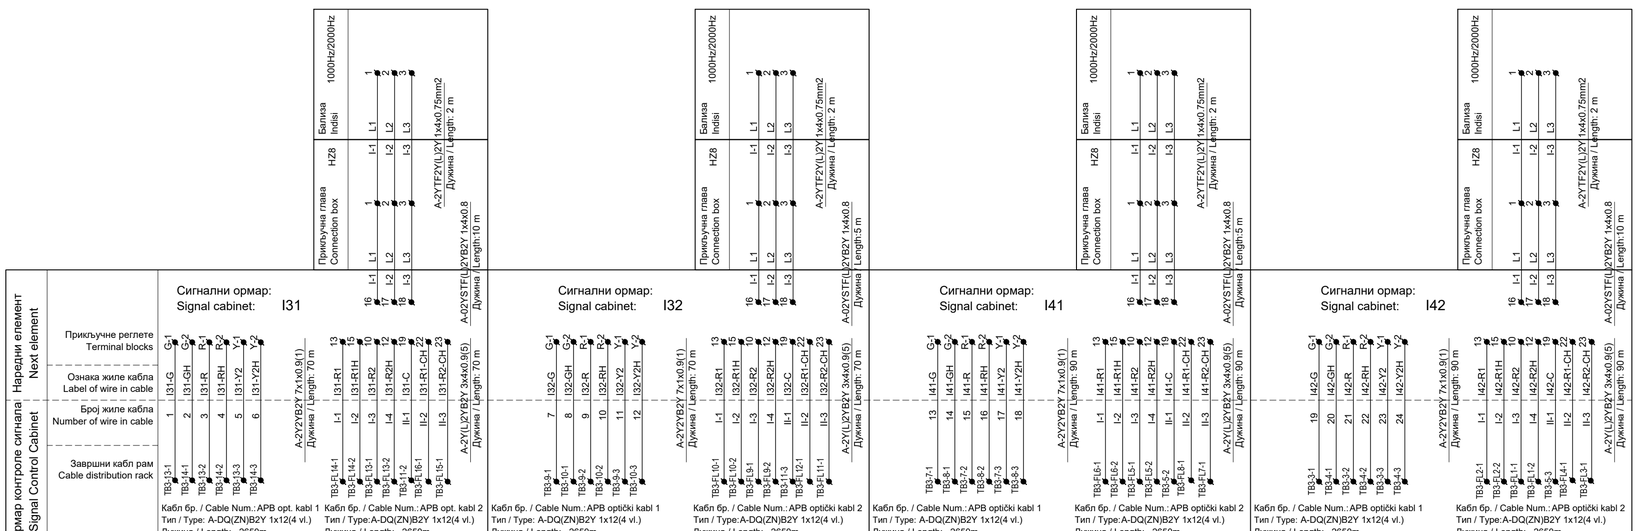

Принцип употребе каблова:

Светлосни сигнали и систем Индузи бализа I-60 су пројектовани одвојено. Светлосни сигнали се контролишу кабловима типа A-2У2УВ2У N×l×0.9. Управљање релејима за управљање Индузи бализама и контролу стања ових релеја врши се кабеловима типа A-2У(L)2УВ2У N×4×0.9 како би се избегао утицај АС сигнала на једносмерни управљачки сигнал.

Cable usage principle:

The light signals and Induzi system I-60 are designed separately. The light signals are controlled by cable type A-2У2УВ2У N×l×0.9. The Managing of relays for control Indusi balises and acquisition of state of these relays are achieved using cables type A-2У(L)2УВ2У N×4×0.9 in order to avoid the impact from AC signal to DC signal.

ИНЖЕЊЕРСКА КОМОРА СРБИЈЕ
Ђорђе Љ. Максимовић
дипл. инж. ел.
353 Р422 17
ОДГОВОРНИ ПРОЈЕКТАНТ

Пројектант / Designer:
Институт Михајло Пупин доо
Волгина 15, 11000 Београд
www.pupin.rs

Извођач / Contractor: Конзорцијум / Joint Venture:
China Railway International Co., Ltd.
Serbia Ogranak Beograd
Rajka Mitića 8, 11000 Beograd
China Communication Construction Co.Ltd.
Serbia Ogranak Beograd-Savski Venac
Paje Adamova 2, 11000 Beograd

Инвеститор / Investor:
Инфраструктура железнице Србије а.д.
Немањина 6, 11000 Београд
www.infrazs.rs

Подизвођач / Subcontractor:
CRSC International Co., LTD.
Ogranak Beograd,
Omladinskih brigada 21, 11070 Novi Beograd

Објекат / Project:
Пруга Београд - Суботица - државна граница (Келебија), ДЕОНИЦА ПРУГЕ НОВИ САД - СУБОТИЦА - ДРЖАВНА ГРАНИЦА (КЕЛЕБИЈА), у Новом Саду, Кисачу, Степановићеву, Змајеву, Врбасу, Лођенцу, Малом Иђошу, Бачкој Тополи, Жеднику, Наумовићеву и Суботици, у катастарским општинама наведеним на насловној страни техничке документације и на катастарским парцелама према списку приложеном у Главној свесци /

Belgrade - Subotica - State border (Kelebija) railway line, SECTION NOVI SAD - SUBOTICA STATE BORDER (KELEBIJA), at Novi Sad, Kisač, Stepanovićevo, Zmajevo, Vrbas, Lovćenac, Mali Iđoš, Bačka Topola, Žednik, Naumovićevo and Subotica, in cadastral municipalities listed on the cover page of this Design, on cadastral plots listed in General Volume

Врста техничке документације / Technical documentation type:
ПИО/АВD Пројекат изведеног објекта / As-built Design

Ознака и назив дела Пројекта / Designation and name of the part of design:
5/1.8 Осигурање међустаничног растојања Кисач - Степановићево /
Signalling/interlocking systems on the open track between Kisac and Stepanovicevo stations

Назив цртежа / Drawing name:
План повезивања сигналне опреме и дијаграм конфигурације модула у пружним сигналном контролерском ормару SCC2 који се контролишу из станице Степановићево /
Wiring plan for connecting of signalling equipment and configuration diagram of module in trackside Signalling Control Cabinet SCC2 controlled in station Stepanovicevo

Одговорни пројектант / Responsible designer:
Ђорђе Максимовић, дипл.инж.ел.
Број лиценце / License number: 353 Р422 17

Сарадници / Associates:
Владимир Бошковић, инж.маш.
Марко Ралић, дипл.ел.инж.

Број Пројекта / Design number:	Датум / Date:	Размера / Scale:	Број цртежа / Drawing number:
TS.700.255-5/1.8	Септембар / September 2024.	-	TS.700.255-5/1.8-C3

Отворена пруга између станица Кисач - Степановићево, ормар са централизованом опремом ACC1, повезивање сензора бројача осовина система FAdC R2
Open track between and Kisac end Stepanovicevo stations, cabinet with centralized equipment ACC1, connection axle counter sensors of system FAdC R2

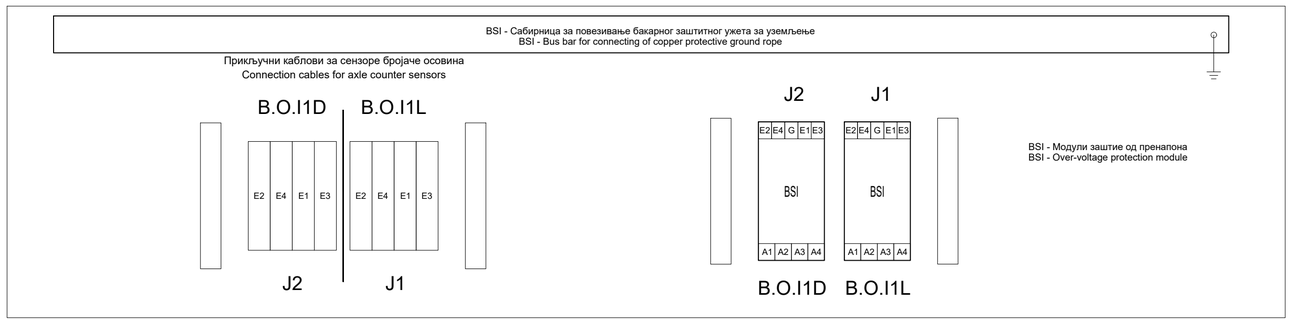

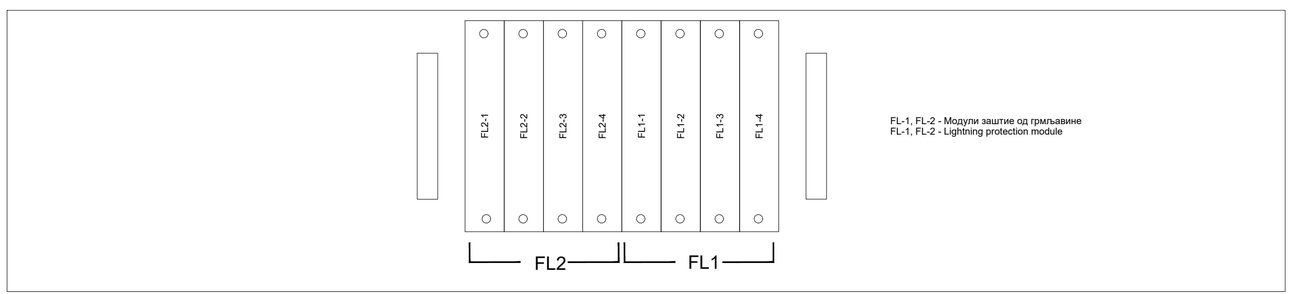

Ормар контроле бројача осовина:
Axle counter Control Cabinet: ACC 1

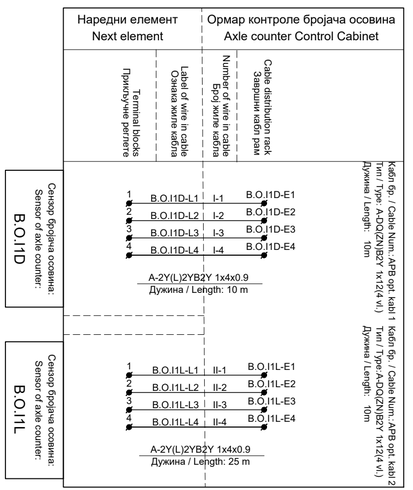

ИНЖЕЊЕРСКА КОМОРА СРБИЈЕ
Ђорђе Љ. Максимовић
дипл. инж. ел.
353 P422 17
ОДГОВОРНИ ПРОЈЕКТАНТ

Лист: 01 од 03
Sheet: 01 of 03

Пројектант / Designer:
Институт Михајло Пупин доо
Волгина 15, 11000 Београд
www.pupin.rs

Извођач / Contractor: Конзорцијум / Joint Venture:
China Railway International Co., Ltd.
Serbia Ogranak Beograd
Rajka Mišića 8, 11000 Beograd
China Communication Construction Co.Ltd.
Serbia Ogranak Beograd-Savski Venac
Paje Adamova 2, 11000 Beograd

Инвеститор / Investor:
Инфраструктура железнице Србије а.д.
Немањина 6, 11000 Београд
www.infrazs.rs

Подизвођач / Subcontractor:
CRSC International Co., LTD.
Ogranak Beograd,
Omladinskih brigada 21, 11070 Novi Beograd

Објекат / Project:
Пруга Београд - Суботица - државна граница (Келебија), ДЕОНИЦА ПРУГЕ НОВИ САД - СУБОТИЦА - ДРЖАВНА ГРАНИЦА (КЕЛЕБИЈА), у Новом Саду, Кисачу, Степановићеву, Змајеву, Врбасу, Ловћенцу, Малом Иђошу, Бачкој Тополи, Жеднику, Наумовићеву и Суботици, у катастарским општинама наведеним на насловној страни техничке документације и на катастарским парцелама према списку приложеном у Главној свесци /

Belgrade - Subotica - State border (Kelebija) railway line, SECTION NOVI SAD - SUBOTICA STATE BORDER (KELEBIJA), at Novi Sad, Kisač, Stepanovićevo, Zmajevo, Vrbas, Lovćenac, Mali Iđoš, Bačka Topola, Žednik, Naumovićevo and Subotica, in cadastral municipalities listed on the cover page of this Design, on cadastral plots listed in General Volume

Врста техничке документације / Technical documentation type:
ПИО/ABD Пројекат изведеног објекта / As-built Design

Ознака и назив дела Пројекта / Designation and name of the part of design:
5/1.8 Осигурање међустаничног растојања Кисач - Степановићево /
Signalling/interlocking systems on the open track between Kisac and Stepanovicevo stations

Назив цртежа / Drawing name:
План повезивања сензора бројача осовина и дијаграм конфигурације модула у пружним контролерским ормарима бројача осовина ACC1 који се контролише из станице Кисач /
Wiring plan for connecting of axle counter sensors and configuration diagram of module in trackside axle counter control cabinets ACC1 controlled in station Kisac

Одговорни пројектант / Responsible designer:
Ђорђе Максимовић, дипл.инж.ел.
Број лиценце / License number: 353 P422 17

Сарадници / Associates:
Владимир Бошковић, инж.маш.
Марко Ралић, дипл.ел.инж.

Број Пројекта / Design number:	Датум / Date:	Размера / Scale:	Број цртежа / Drawing number:
TS.700.255-5/1.8	Септембар / September 2024.	-	TS.700.255-5/1.8-C4

Отворена пруга Кисач - Степановићево, ормар са централизованом опремом бројача осовина ARCC
Open track between Kisac end Stepanovicevo stations, cabinet with centralized axle counter equipment ARCC

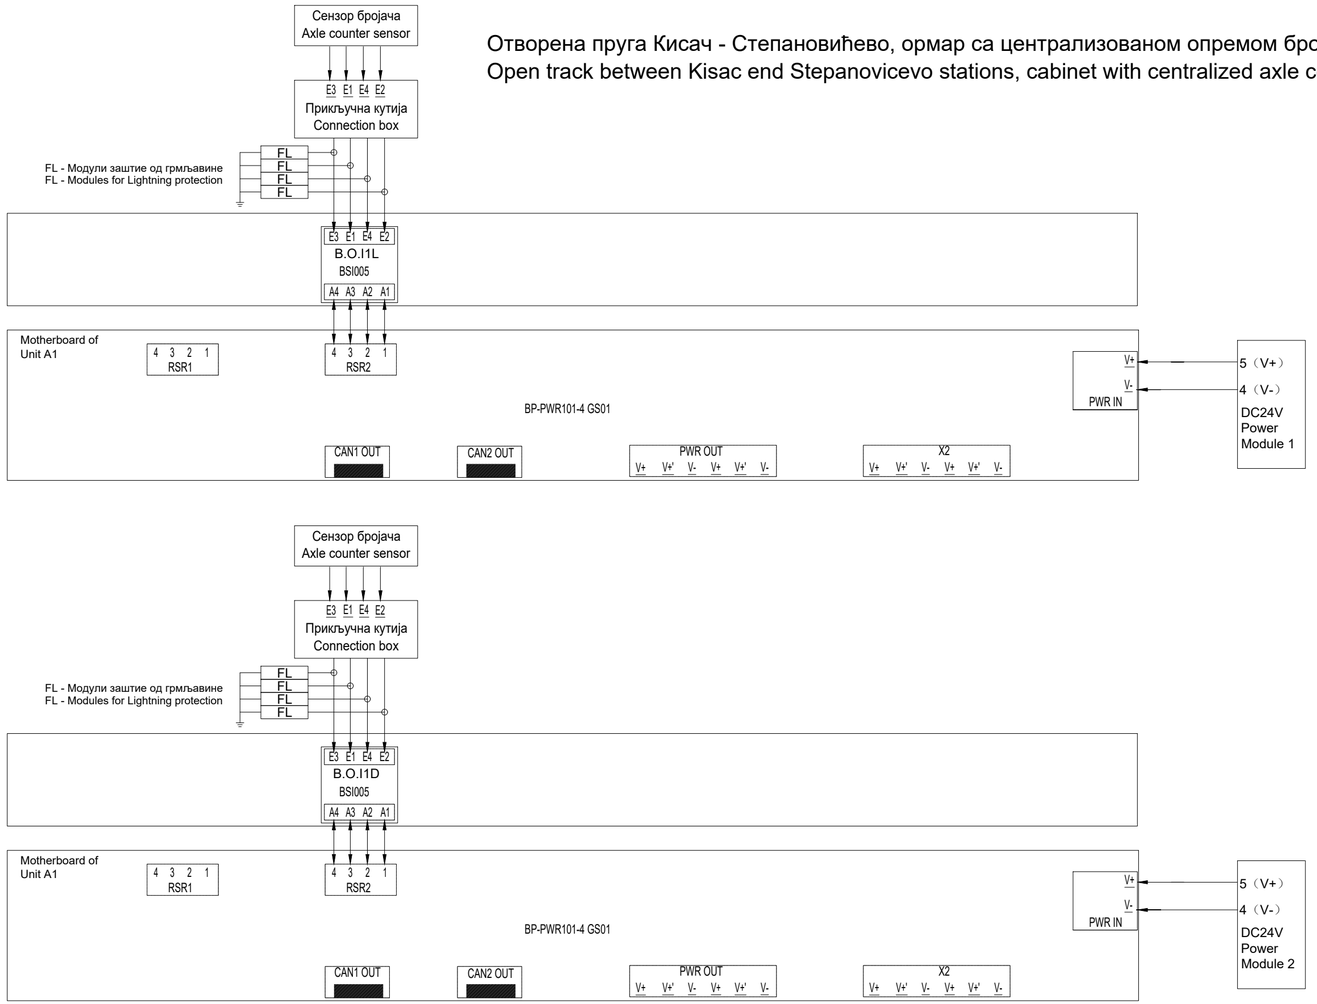

Лист: 02 од 03
Sheet: 02 of 03

Пројектант / Designer:
Институт Михајло Пупин доо
Волгина 15, 11000 Београд
www.pupin.rs

Извођач / Contractor: Конзорцијум / Joint Venture:
China Railway International Co., Ltd.
Serbia Ogranak Beograd
Rajka Mišića 8, 11000 Beograd
China Communication Construction Co.Ltd.
Serbia Ogranak Beograd-Savski Venac
Paje Adamova 2, 11000 Beograd

Инвеститор / Investor:
Инфраструктура железнице Србије а.д.
Немањина 6, 11000 Београд
www.infrazs.rs

Подизвођач / Subcontractor:
CRSC International Co., LTD.
Ogranak Beograd,
Omladinskih brigada 21, 11070 Novi Beograd

Објекат / Project:
Пруга Београд - Суботица - државна граница (Келебија), ДЕОНИЦА ПРУГЕ НОВИ САД - СУБОТИЦА - ДРЖАВНА ГРАНИЦА (КЕЛЕБИЈА), у Новом Саду, Кисачу, Степановићеву, Змајеву, Врбасу, Ловћенцу, Малом Иђошу, Бачкој Тополи, Жеднику, Наумовићеву и Суботици, у катастарским општинама наведеним на насловној страни техничке документације и на катастарским парцелама према списку приложеном у Главној свесци /

Belgrade - Subotica - State border (Kelebija) railway line, SECTION NOVI SAD - SUBOTICA STATE BORDER (KELEBIJA), at Novi Sad, Kisač, Stepanovićevo, Zmajevo, Vrbas, Lovćenac, Mali Iđoš, Bačka Topola, Žednik, Naumovićevo and Subotica, in cadastral municipalities listed on the cover page of this Design, on cadastral plots listed in General Volume

Врста техничке документације / Technical documentation type:
ПИО/ABD Пројекат изведеног објекта / As-built Design

Ознака и назив дела Пројекта / Designation and name of the part of design:
5/1.8 Осигурање међустаничног растојања Кисач - Степановићево /
Signalling/interlocking systems on the open track between Kisac and Stepanovicevo stations

Назив цртежа / Drawing name:
План повезивања сензора бројача осовина и дијаграм конфигурације модула у пружним контролерским ормарима бројача осовина ACC1 који се контролише из станице Кисач /
Wiring plan for connecting of axle counter sensors and configuration diagram of module in trackside axle counter control cabinets ACC1 controlled in station Kisac

Одговорни пројектант / Responsible designer:
Ђорђе Максимовић, дипл.инж.ел.
Број лиценце / License number: 353 P422 17

Сарадници / Associates:
Владимир Бошковић, инж.маш.
Марко Ралић, дипл.ел.инж.

Број Пројекта / Design number:	Датум / Date:	Размера / Scale:	Број цртежа / Drawing number:
TS.700.255-5/1.8	Септембар / September 2024.	-	TS.700.255-5/1.8-C4

Типски цреж повезивања напајања ормар са централизованом опремом ACC
Typical drawing of connecting the power supply of centralized cabinet ACC

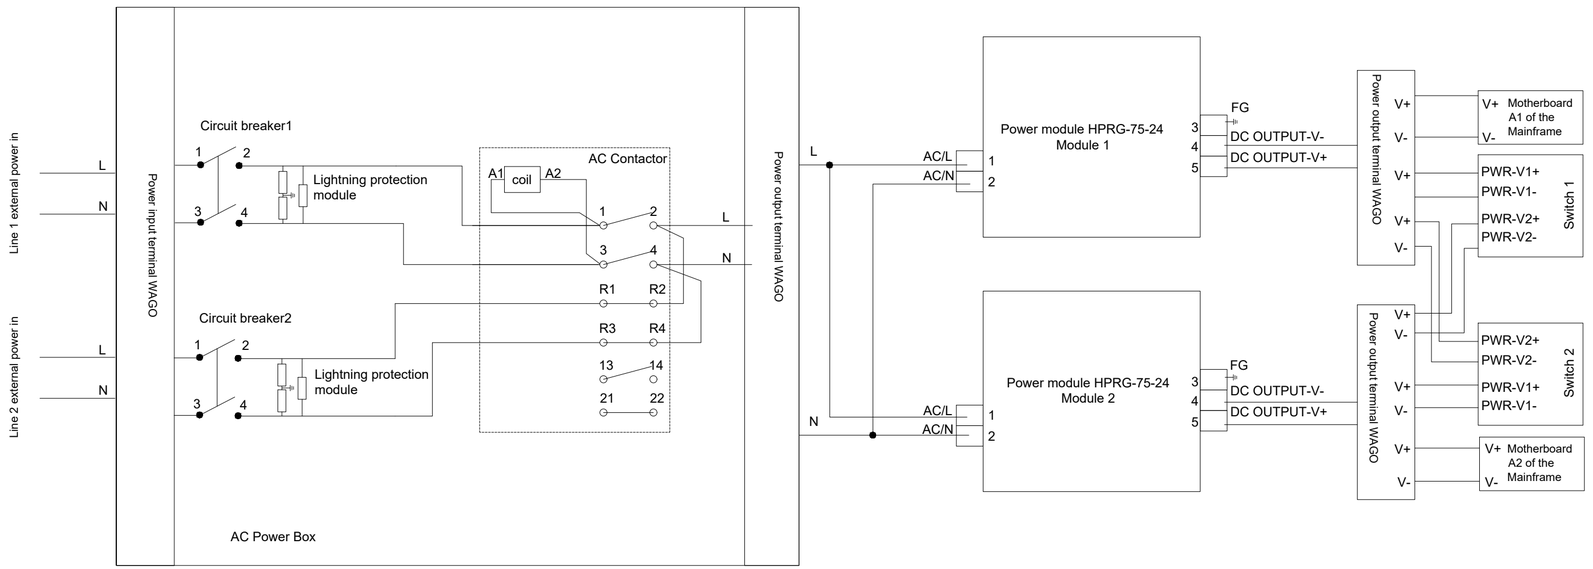

ИНЖЕЊЕРСКА КОМОРА СРБИЈЕ
Ђорђе Љ. Максимовић
дипл. инж. ел.
353 P422 17
ОДГОВОРНИ ПРОЈЕКТАНТ

Пројектант / Designer:
Институт Михајло Пупин доо
Волгина 15, 11000 Београд
www.pupin.rs

Извођач / Contractor: Конзорцијум / Joint Venture:
China Railway International Co., Ltd.
Serbia Ogranak Beograd
Rajka Mišića 8, 11000 Beograd
China Communication Construction Co.Ltd.
Serbia Ogranak Beograd-Savski Venac
Paje Adamova 2, 11000 Beograd

Инвеститор / Investor:
Инфраструктура железнице Србије а.д.
Немањина 6, 11000 Београд
www.infrazs.rs

Подизвођач / Subcontractor:
CRSC International Co., LTD.
Ogranak Beograd,
Omladinskih brigada 21, 11070 Novi Beograd

Објекат / Project:
Пруга Београд - Суботица - државна граница (Келебија), ДЕОНИЦА ПРУГЕ НОВИ САД - СУБОТИЦА - ДРЖАВНА ГРАНИЦА (КЕЛЕБИЈА), у Новом Саду, Кисачу, Степановићеву, Змајеву, Врбасу, Ловћенцу, Малом Иђошу, Бачкој Тополи, Жеднику, Наумовићеву и Суботици, у катастарским општинама наведеним на насловној страни техничке документације и на катастарским парцелама према списку приложеном у Главној свесци /

Belgrade - Subotica - State border (Kelebija) railway line, SECTION NOVI SAD - SUBOTICA STATE BORDER (KELEBIJA), at Novi Sad, Kisač, Stepanovićevo, Zmajevo, Vrbas, Lovćenac, Mali Iđoš, Bačka Topola, Žednik, Naumovićevo and Subotica, in cadastral municipalities listed on the cover page of this Design, on cadastral plots listed in General Volume

Врста техничке документације / Technical documentation type:
ПИО/ABD Пројекат изведеног објекта / As-built Design

Ознака и назив дела Пројекта / Designation and name of the part of design:
5/1.8 Осигурање међустаничног растојања Кисач - Степановићево /
Signalling/interlocking systems on the open track between Kisac and Stepanovicevo stations

Назив цртежа / Drawing name:
План повезивања сензора бројача осовина и дијаграм конфигурације модула у пружним контролерским ормарима бројача осовина ACC1 који се контролише из станице Кисач /
Wiring plan for connecting of axle counter sensors and configuration diagram of module in trackside axle counter control cabinets ACC1 controlled in station Kisac

Одговорни пројектант / Responsible designer:
Ђорђе Максимовић, дипл.инж.ел.
Број лиценце / License number: 353 P422 17

Сарадници / Associates:
Владимир Бошковић, инж.маш.
Марко Ралић, дипл.ел.инж.

Број Пројекта / Design number:	Датум / Date:	Размера / Scale:	Број цртежа / Drawing number:
TS.700.255-5/1.8	Септембар / September 2024.	-	TS.700.255-5/1.8-C4

Отворена пруга између станица Кисач - Степановићево, ормар са централизованом опремом ACC2, повезивање сензора бројача осовина система FAdC R2
Open track between and Kisac end Stepanovicevo stations, cabinet with centralized equipment ACC2, connection axle counter sensors of system FAdC R2

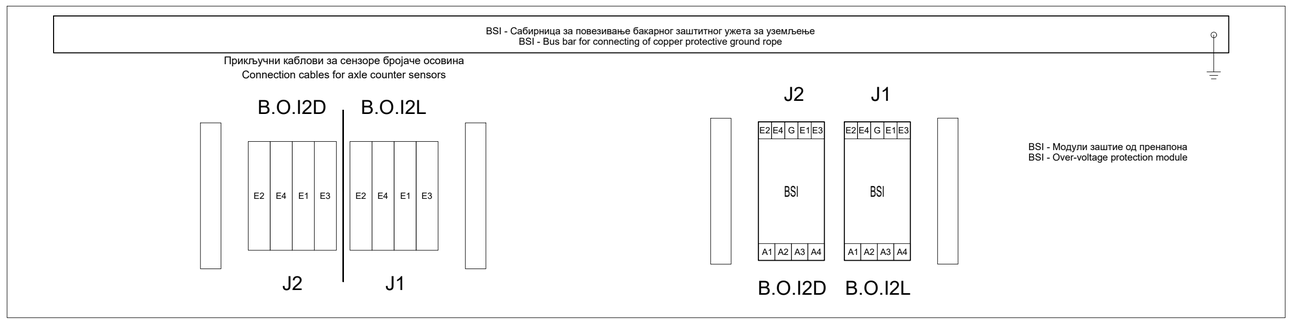

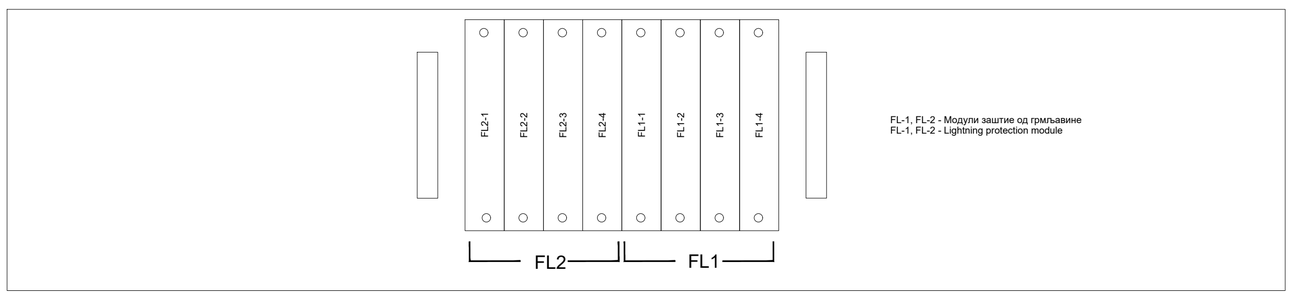

Ормар контроле бројача осовина:
Axle counter Control Cabinet: ACC 2

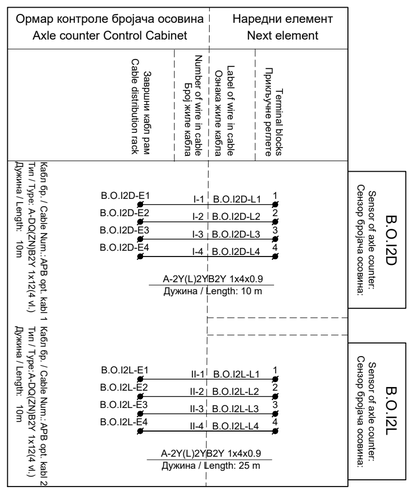

ИНЖЕЊЕРСКА КОМОРА СРБИЈЕ
Ђорђе Љ. Максимовић
дипл. инж. ел.
353 P422 17
ОДГОВОРНИ ПРОЈЕКТАНТ

Пројектант / Designer:
Институт Михајло Пупин доо
Волгина 15, 11000 Београд
www.pupin.rs

Извођач / Contractor: Конзорцијум / Joint Venture:
China Railway International Co., Ltd.
Serbia Ogranak Beograd
Rajka Mišića 8, 11000 Beograd
China Communication Construction Co.Ltd.
Serbia Ogranak Beograd-Savski Venac
Paje Adamova 2, 11000 Beograd

Инвеститор / Investor:
Инфраструктура железнице Србије а.д.
Немањина 6, 11000 Београд
www.infrazs.rs

Подизвођач / Subcontractor:
CRSC International Co., LTD.
Ogranak Beograd,
Omladinskih brigada 21, 11070 Novi Beograd

Објекат / Project:
Пруга Београд - Суботица - државна граница (Келебија), ДЕОНИЦА ПРУГЕ НОВИ САД - СУБОТИЦА - ДРЖАВНА ГРАНИЦА (КЕЛЕБИЈА), у Новом Саду, Кисачу, Степановићеву, Змајеву, Врбасу, Ловћенцу, Малом Иђошу, Бачкој Тополи, Жеднику, Наумовићеву и Суботици, у катастарским општинама наведеним на насловној страни техничке документације и на катастарским парцелама према списку приложеном у Главној свесци /

Belgrade - Subotica - State border (Kelebija) railway line, SECTION NOVI SAD - SUBOTICA STATE BORDER (KELEBIJA), at Novi Sad, Kisač, Stepanovićevo, Zmajevo, Vrbas, Lovćenac, Mali Iđoš, Bačka Topola, Žednik, Naumovićevo and Subotica, in cadastral municipalities listed on the cover page of this Design, on cadastral plots listed in General Volume

Врста техничке документације / Technical documentation type:
ПИО/ABD Пројекат изведеног објекта / As-built Design

Ознака и назив дела Пројекта / Designation and name of the part of design:
5/1.8 Осигурање међустаничног растојања Кисач - Степановићево /
Signalling/interlocking systems on the open track between Kisac and Stepanovicevo stations

Назив цртежа / Drawing name:
План повезивања сензора бројача осовина и дијаграм конфигурације модула у пружним контролерским ормарима бројача осовина ACC2 који се контролише из станице Степановићево /
Wiring plan for connecting of axle counter sensors and configuration diagram of module in trackside axle counter control cabinets ACC2 controlled in station Stepanovicevo

Одговорни пројектант / Responsible designer:
Ђорђе Максимовић, дипл.инж.ел.
Број лиценце / License number: 353 P422 17

Сарадници / Associates:
Владимир Бошковић, инж.маш.
Марко Ралић, дипл.ел.инж.

Број Пројекта / Design number:	Датум / Date:	Размера / Scale:	Број цртежа / Drawing number:
TS.700.255-5/1.8	Септембар / September 2024.	-	TS.700.255-5/1.8-C5

Отворена пруга Кисач - Степановићево, ормар са централизованом опремом бројача осовина ARCC
Open track between Kisac end Stepanovicevo stations, cabinet with centralized axle counter equipment ARCC

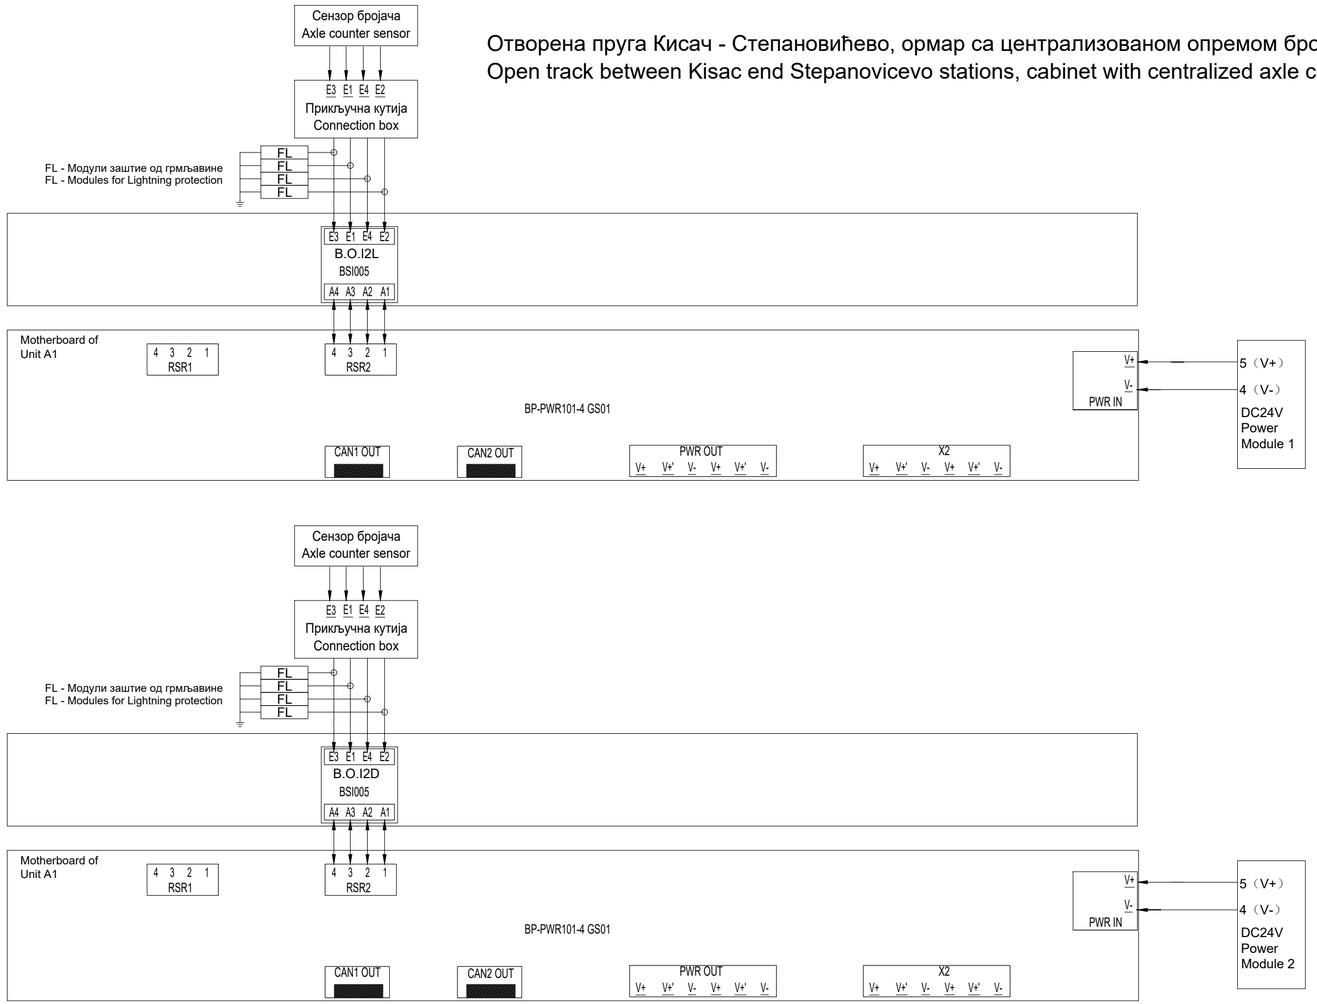

Лист: 02 од 03
Sheet: 02 of 03

Пројектант / Designer: Институт Михајло Пупин доо Волгина 15, 11000 Београд www.pupin.rs	Извођач / Contractor: Конзорцијум / Joint Venture: China Railway International Co., Ltd. Serbia Ogranak Beograd Rajka Mišića 8, 11000 Beograd China Communication Construction Co.Ltd. Serbia Ogranak Beograd-Savski Venac Paje Adamova 2, 11000 Beograd
Инвеститор / Investor: Инфраструктура железнице Србије а.д. Немањина 6, 11000 Београд www.infrazs.rs	Подизвођач / Subcontractor: CRSC International Co., LTD. Ogranak Beograd, Omladinskih brigada 21, 11070 Novi Beograd

Објекат / Project:
Пруга Београд - Суботица - државна граница (Келебија), ДЕОНИЦА ПРУГЕ НОВИ САД - СУБОТИЦА - ДРЖАВНА ГРАНИЦА (КЕЛЕБИЈА), у Новом Саду, Кисачу, Степановићеву, Змајеву, Врбасу, Ловћенцу, Малом Иђошу, Бачкој Тополи, Жеднику, Наумовићеву и Суботици, у катастарским општинама наведеним на насловној страни техничке документације и на катастарским парцелама према списку приложеном у Главној свесци /

Belgrade - Subotica - State border (Kelebija) railway line, SECTION NOVI SAD - SUBOTICA STATE BORDER (KELEBIJA), at Novi Sad, Kisač, Stepanovićevo, Zmajevo, Vrbas, Lovćenac, Mali Iđoš, Bačka Topola, Žednik, Naumovićevo and Subotica, in cadastral municipalities listed on the cover page of this Design, on cadastral plots listed in General Volume

Врста техничке документације / Technical documentation type:
ПИО/ABD Пројекат изведеног објекта / As-built Design

Ознака и назив дела Пројекта / Designation and name of the part of design:
5/1.8 Осигурање међустаничног растојања Кисач - Степановићево /
Signalling/interlocking systems on the open track between Kisac and Stepanovicevo stations

Назив цртежа / Drawing name:
План повезивања сензора бројача осовина и дијаграм конфигурације модула у пружним контролерским ормарима бројача осовина ACC2 који се контролише из станице Степановићево /
Wiring plan for connecting of axle counter sensors and configuration diagram of module in trackside axle counter control cabinets ACC2 controlled in station Stepanovicevo

Одговорни пројектант / Responsible designer:	Сарадници / Associates:
Ђорђе Максимовић, дипл.инж.ел. Број лиценце / License number: 353 P422 17	Владимир Бошковић, инж.маш. Марко Ралић, дипл.ел.инж.

Број Пројекта / Design number:	Датум / Date:	Размера / Scale:	Број цртежа / Drawing number:
TS.700.255-5/1.8	Септембар / September 2024.	-	TS.700.255-5/1.8-C5

Типски цреж повезивања напајања ормар са централизованом опремом ACC
Typical drawing of connecting the power supply of centralized cabinet ACC

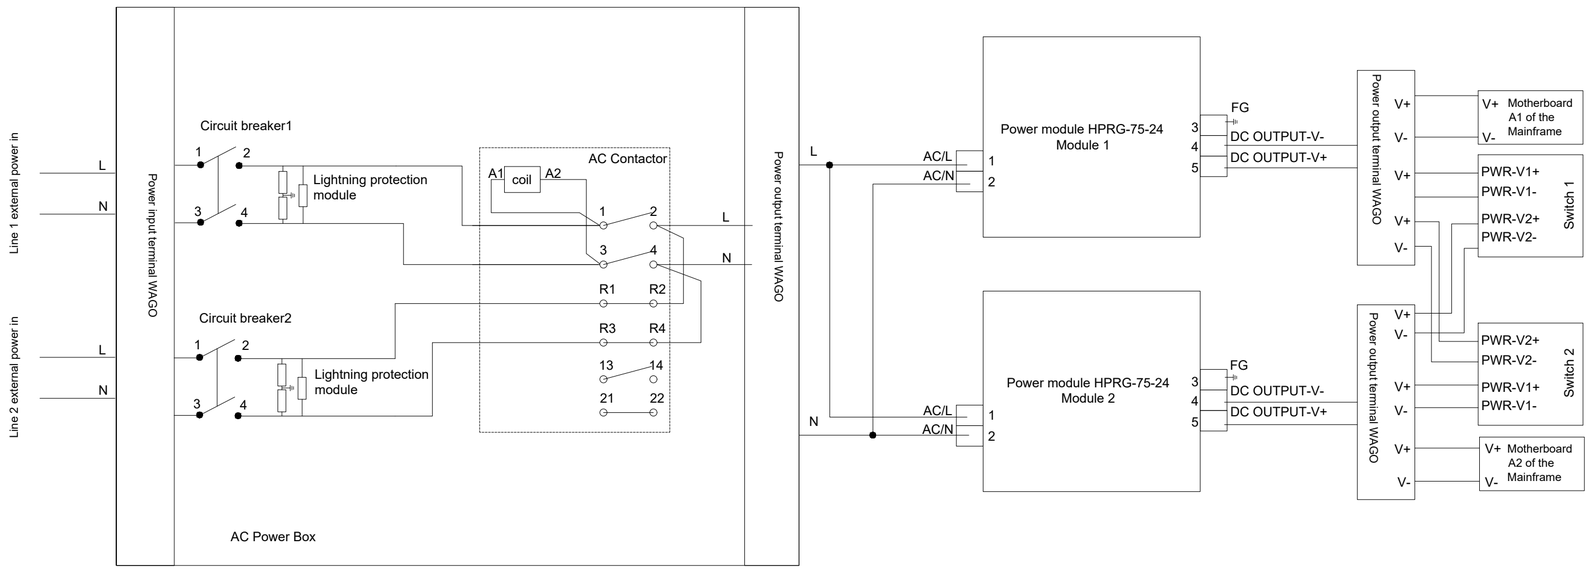

ИНЖЕЊЕРСКА КОМОРА СРБИЈЕ
Ђорђе Љ. Максимовић
дипл. инж. ел.
353 P422 17
ОДГОВОРНИ ПРОЈЕКТАНТ

Пројектант / Designer:
Институт Михајло Пупин доо
Волгина 15, 11000 Београд
www.pupin.rs

Извођач / Contractor: Конзорцијум / Joint Venture:
China Railway International Co., Ltd.
Serbia Ogranak Beograd
Rajka Mišića 8, 11000 Beograd
China Communication Construction Co.Ltd.
Serbia Ogranak Beograd-Savski Venac
Paje Adamova 2, 11000 Beograd

Инвеститор / Investor:
Инфраструктура железнице Србије а.д.
Немањина 6, 11000 Београд
www.infrazs.rs

Подизвођач / Subcontractor:
CRSC International Co., LTD.
Ogranak Beograd,
Omladinskih brigada 21, 11070 Novi Beograd

Објекат / Project:
Пруга Београд - Суботица - државна граница (Келебија), ДЕОНИЦА ПРУГЕ НОВИ САД - СУБОТИЦА - ДРЖАВНА ГРАНИЦА (КЕЛЕБИЈА), у Новом Саду, Кисачу, Степановићеву, Змајеву, Врбасу, Ловћенцу, Малом Иђошу, Бачкој Тополи, Жеднику, Наумовићеву и Суботици, у катастарским општинама наведеним на насловној страни техничке документације и на катастарским парцелама према списку приложеном у Главној свесци /

Belgrade - Subotica - State border (Kelebija) railway line, SECTION NOVI SAD - SUBOTICA STATE BORDER (KELEBIJA), at Novi Sad, Kisač, Stepanovićevo, Zmajevo, Vrbas, Lovćenac, Mali Iđoš, Bačka Topola, Žednik, Naumovićevo and Subotica, in cadastral municipalities listed on the cover page of this Design, on cadastral plots listed in General Volume

Врста техничке документације / Technical documentation type:
ПИО/ABD Пројекат изведеног објекта / As-built Design

Ознака и назив дела Пројекта / Designation and name of the part of design:
5/1.8 Осигурање међустаничног растојања Кисач - Степановићево /
Signalling/interlocking systems on the open track between Kisac and Stepanovicevo stations

Назив цртежа / Drawing name:
План повезивања сензора бројача осовина и дијаграм конфигурације модула у пружним контролерским ормарима бројача осовина ACC2 који се контролише из станице Степановићево /
Wiring plan for connecting of axle counter sensors and configuration diagram of module in trackside axle counter control cabinets ACC2 controlled in station Stepanovicevo

Одговорни пројектант / Responsible designer:
Ђорђе Максимовић, дипл.инж.ел.
Број лиценце / License number: 353 P422 17

Сарадници / Associates:
Владимир Бошковић, инж.маш.
Марко Ралић, дипл.ел.инж.

Број Пројекта / Design number:	Датум / Date:	Размера / Scale:	Број цртежа / Drawing number:
TS.700.255-5/1.8	Септембар / September 2024.	-	TS.700.255-5/1.8-C5

5/1.8.8. ПРИЛОЗИ

СПИСАК ПРИЛОГА УЗ СВЕСКУ 5/1.8

Број измене	Назив
5/1.8 ПЗИ	Пројекат за извођење Документ: 5.1.8_PZI_Status_A_sgn